

# AS-BUILT DRAWING

## TAJUK PROJEK

KERLULUSAN PELAN BANGUNAN BAGI:  
 CADANGAN PEMBANGUNAN MEMBINA GUDANG  
 MERANGKUMI:-  
 1. FASA 1 - GUDANG 1 TINGKAT ( 120m X 360m )  
 DENGAN PEJABAT / BLOK SOSIAL  
 2 TINGKAT SERTA SEBUAH PENCAWANG  
 ELEKTRIK DAN SERAH SEBAHAGIAN  
 TANAH DIBAWAH SEKSYEN 200 KTN  
 UNTUK KOLAM TAKUNGAN ( 2.414 ekor )  
 DIATAS LOT 7316 ( P.T. 3609 )  
 JALAN KLANG - BANTING, MUKIM TELUK PANGLIMA  
 GARANG, DAERAH KUALA LANGAT,  
 SELANGOR DARUL EHSAN.

UNTUK TETUAN : RHB TRUSTEES BERHAD.  
 (AS TRUSTEE FOR AXIS REAL ESTATE INVESTMENT TRUST )

TANDATANGAN PEMAJU

MR. TONY CHIENG SIONG LING NO K.P. : 730508-13-5227

(JAWATAN : PENGARAH URUSAN )

RHB TRUSTEES BERHAD (873019-U)

(AS TRUSTEE FOR AXIS REAL ESTATE INVESTMENT TRUST)

LEVEL 11, TOWER ONE,

RHB CENTRE, JALAN TUN RAZAK,

50400 KUALA LUMPUR, MALAYSIA.

TEL: +603-9280 8799 FAX: +603-9280 8796

MAKLUMAT ARKITEK

TANDATANGAN ARKITEK



OOI KOOI KEAT K/P: 720817-07-5361

AR. OOI KOOI KEAT

ARKITEK PROFESIONAL

No. Pendaftaran LAM: A10 61

KOOI KEAT ARCHITECT

NO.19, TAMAN BUKIT DUMBAR, 11600 PENANG, MALAYSIA

TEL: 04-659 9987 FAX: 04-656 8478 EMAIL: keatarch@gmail.com

\* SAYA MENPERIKAH BAWAHAN BERTIRAN DALAM PELAN PELAN ADALAH

MEMURUT KEHENDAK KEHENDAK UNDANG-UNDANG KECIL, BAKULIAN BERKADAM

SELANGOR 1981 DAN SAYA SETUJU TERIMA TANGGUNG JAWAB PENUH DENGAN

SEWALARNYA.

TANDATANGAN JURUTERA MEKANIKAL & ELEKTRIKAL

HAN YANG CONSULTANCY SDN BHD

MECHANICAL & ELECTRICAL CONSULTING ENGINEERS

12-B, Medan Angsana 2,

Pulau Pinang.

TEL: 04-8294489 Fax: 04-8292289

E-mail: hanyang\_sdn\_bhd@gmail.com

MAIN CONTRACTOR :

AME CONSTRUCTION SDN BHD

NO 18 JALAN ANGKASA MAS 6,

KAWASAN PERINDUSTRIAN TEBRAU 2,

81100 JOHOR BAHRU, JOHOR.

TEL: 07- 355 5111

FAX: 07- 3541648

ELECTRICAL CONTRACTOR

Kejuruteraan Broad-Way

Sdn. Bhd.

NO.29, JALAN JINTAN, TEL: 03-91317672

TAMAN SUPREME, CHERAS, FAX: 03-91319735

56100, KUALA LUMPUR. EMAIL: k\_broadway\_sb@yahoo.com

TAJUK KECIL LUKISAN :

COMPOUND LIGHTING

SITE PLAN, KEY PLAN, LOCATION PLAN

- COMPOUND LIGHTING

-

-

This drawing is copyright of KOOI KEAT ARCHITECT.

All Rights Reserved

Dibentok oleh

Dilukis oleh CHAN

Skala

Revision 00




Tarikh DEC 2017

NO. RUJUKAN

NO. LUK.

KBSB/SEL-16424-ALL-E

01

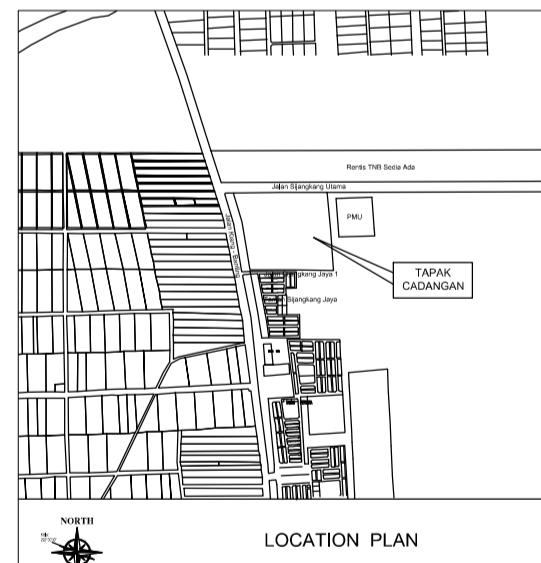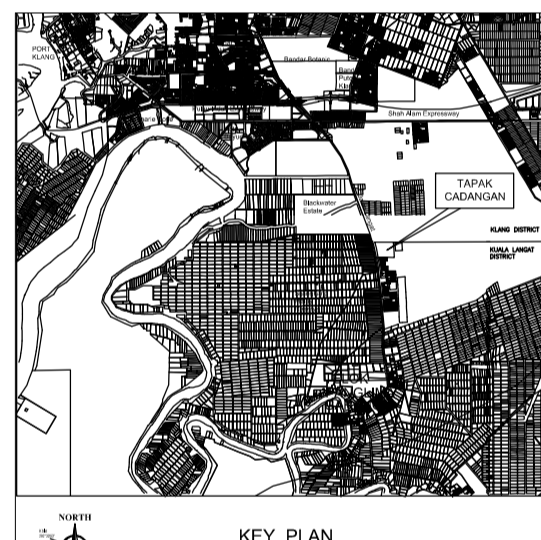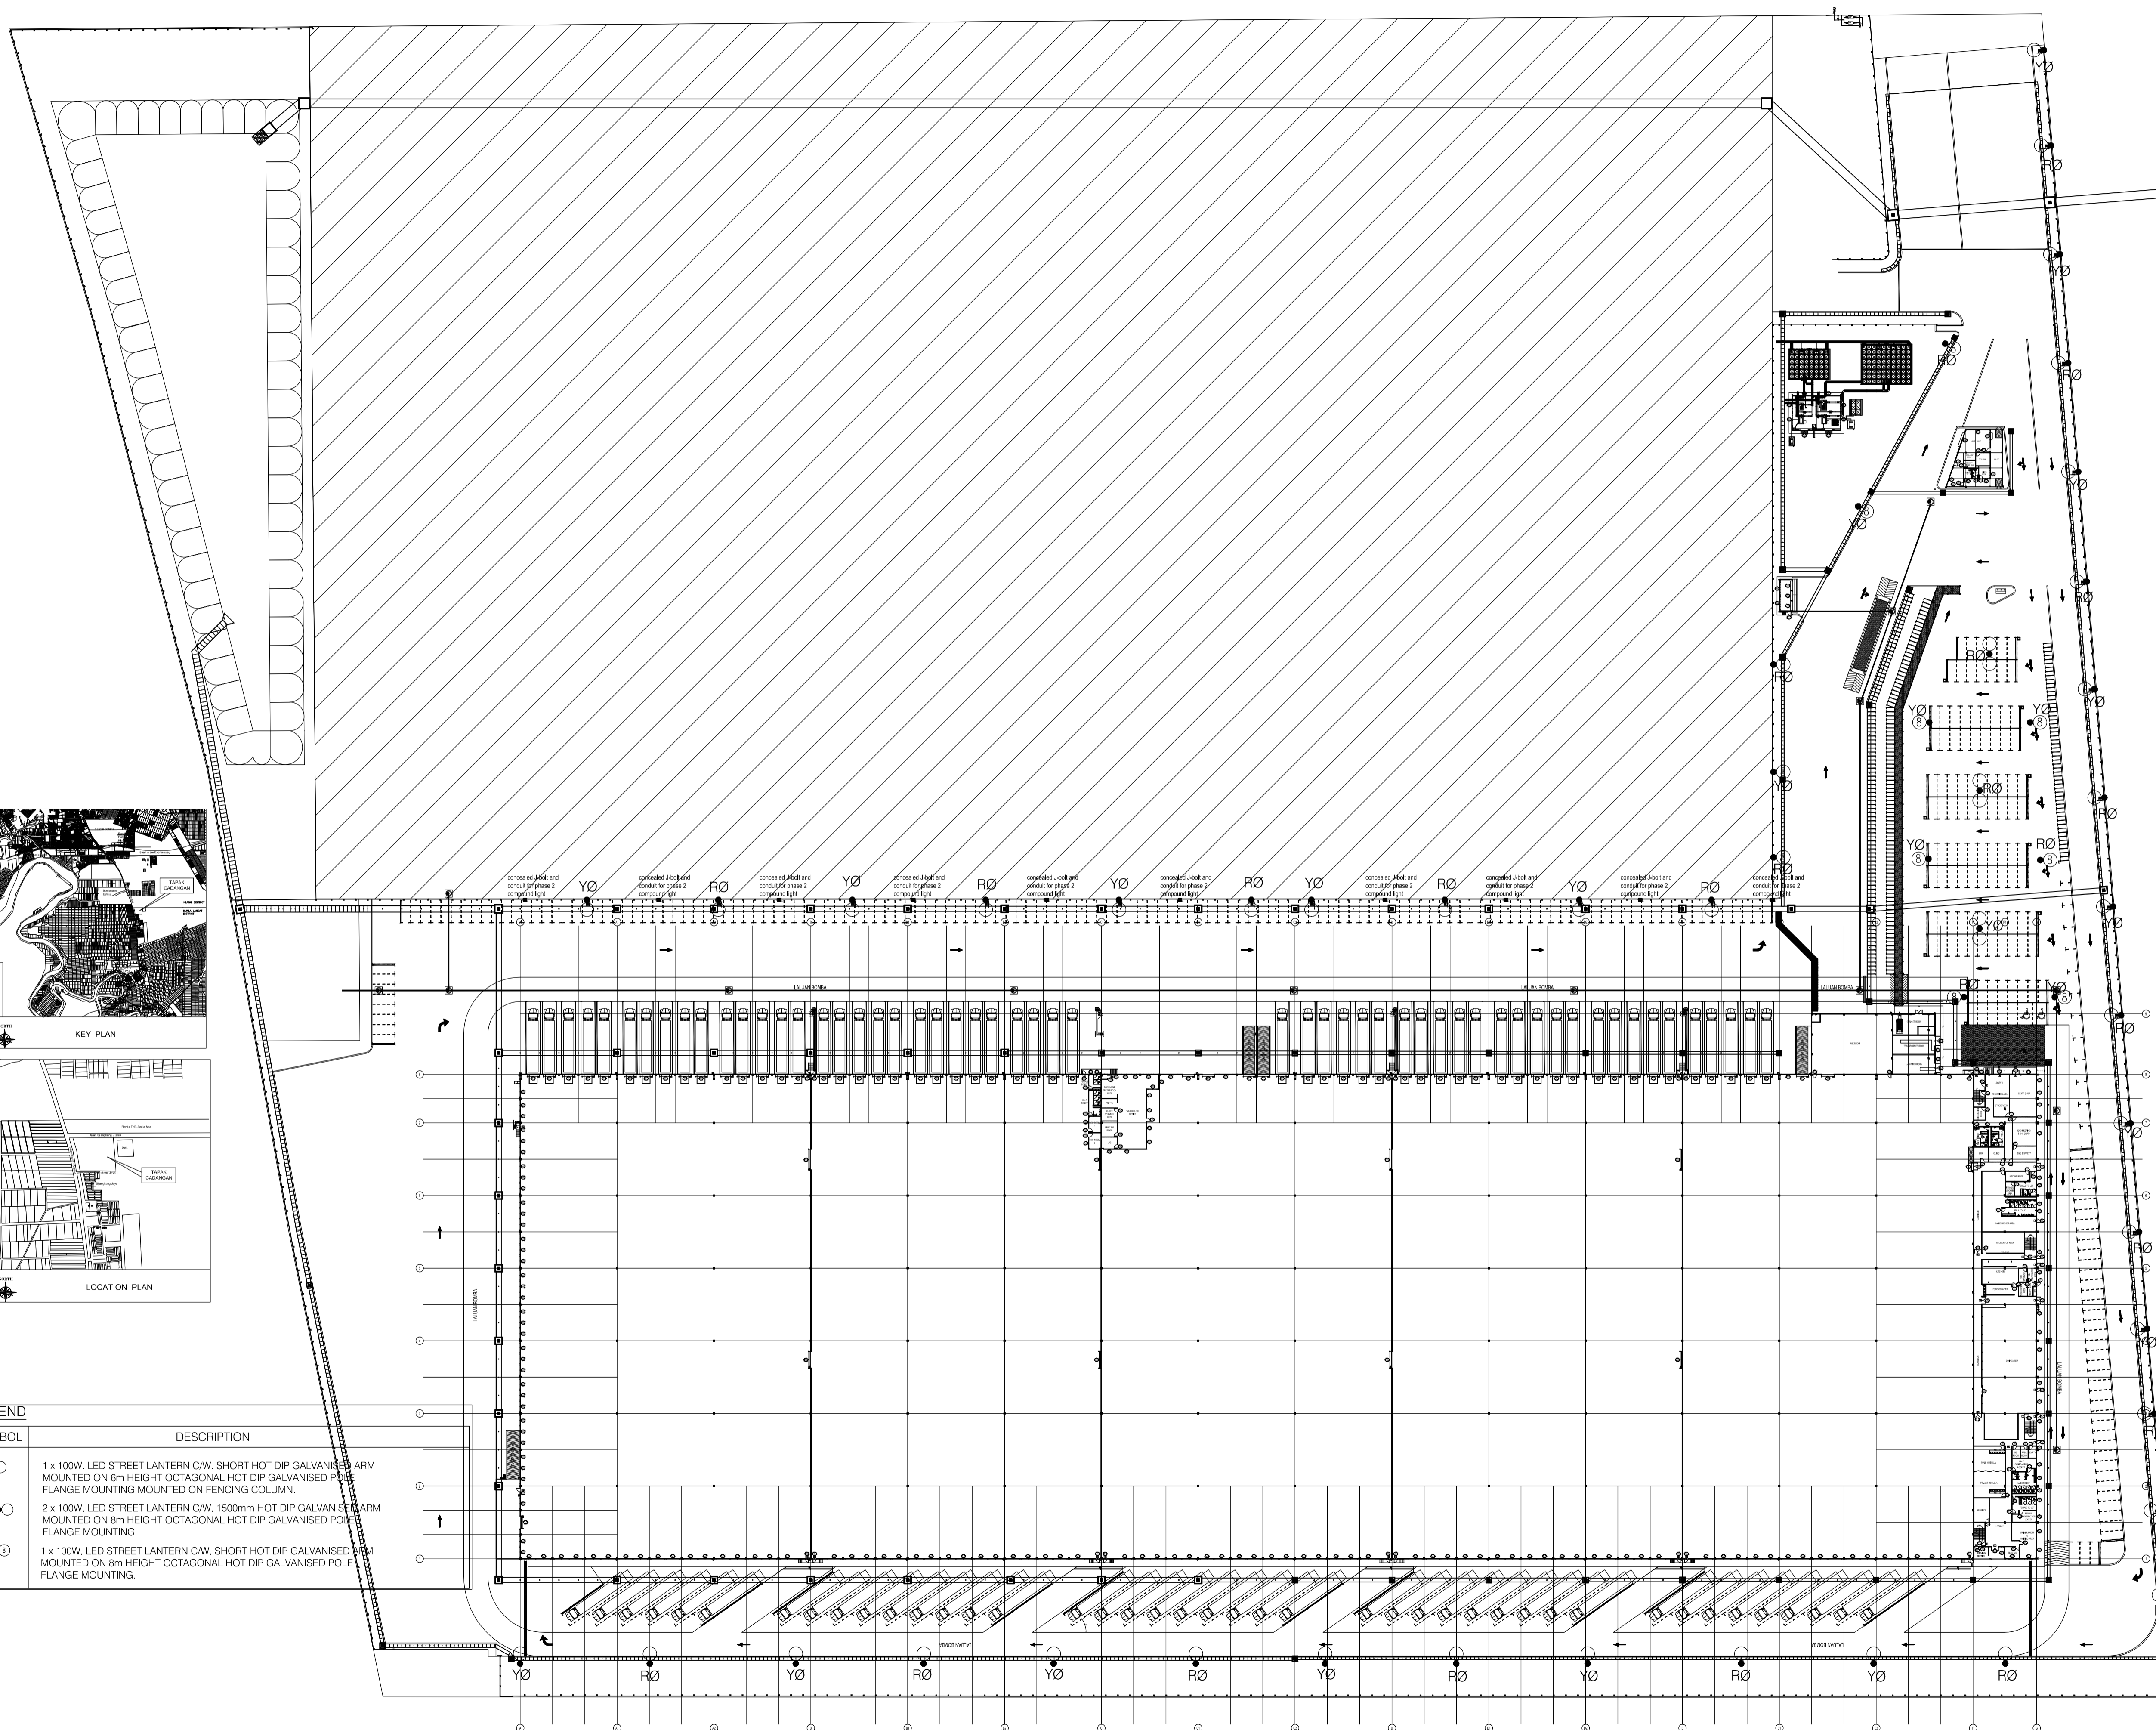

SYMBOL	DESCRIPTION
○	2 x 100W. LED STREET LANTERN C/W. 1500mm HOT DIP GALVANISED ARM MOUNTED ON 8m HEIGHT OCTAGONAL HOT DIP GALVANISED POLE FLANGE MOUNTING.
○	1 x 100W. LED STREET LANTERN C/W. SHORT HOT DIP GALVANISED ARM MOUNTED ON 8m HEIGHT OCTAGONAL HOT DIP GALVANISED POLE FLANGE MOUNTING.