


AS-BUILT DRAWING

TAJUK PROJEK
 KERULUSAN PELAN BANGUNAN BAGI :
 CADANGAN PEMBANGUNAN MEMBINA GUDANG
 MERANGKUMI :-
 1. FASA 1 - GUDANG 1 TINGKAT | 120m X 360m |
 DENGAN PEJABAT / BLOK SOSIAL
 2 TINGKAT SERTA SEBUAH PENCAWANG
 ELEKTRIK DAN SERAH SEBAHAGIAN
 TANAH DIBAWAH SEKSYEN 200 KTN
 UNTUK KUALA TANGKANG | 2.414 ekor |
 DIATAS LOT 7316 (P.T. 3609)
 JALAN KLANG - BANTING, MUKIM TELUK PANGLIMA
 GARANG, DAERAH KUALA LANGAT,
 SELANGOR DARUL EHSAN.
 UNTUK TETUAN : RHB TRUSTEES BERHAD.
 (AS TRUSTEE FOR AXIS REAL ESTATE INVESTMENT TRUST)
 TANDATANGAN PEMAJU

MR. TONY CHIENG SIONG UNG NO.K.P. : 730508-13-5227
 (JAWATAN : PENGARAH URUSAN)
RHB TRUSTEES BERHAD (673019-U)
 (as trustee for AXIS-REIT)
 LEVEL 11, TOWER ONE
 RHB CENTRE, JALAN TUN RAZAK,
 5000 KUALA LUMPUR, MALAYSIA.
 TEL:- +603-9280 8799 FAX:- +603-9280 8796
 MAKLUMAT ARKITEK

TANDATANGAN ARKITEK

 OOI KOI KEAT K/P: 720817-07-5361
 AR. OOI KOI KEAT
 ARKITEK PROFESIONAL
 No. Pendaftaran LAM: A10161
KOOI KEAT ARCHITECT
 15-19, Jalan Bukit Gumbur, 11600 Serangoon, Malaysia.
 Tel: 04-656 9987 Fax: 04-656 8478 e-mail: keatearch@gmail.com
 *SAYA MENYERAHKAN BAHAWA BUTIRAN-BUTIRAN DALAM PELAN-PELAN ADALAH
 MENUNTUT KEHENDAK-KEHENDAK-UNDANG-UNDANG KELOLA BANGUNAN BERGAMAM
 SELANGOR 1995 DAN SAYA SETUJU TERIMA TANGGUNG JAWAB PENUH DENGAN
 BAWAKNYA.*

TANDATANGAN JURUTERA MEKANIKAL & ELEKTRIKAL

HAN YANG CONSULTANCY SDN BHD
 MECHANICAL & ELECTRICAL CONSULTING ENGINEERS
 12-B, Medan Angsana 2,
 11500 Bandar Baru Ayer Itam,
 Pulau Pinang.
 Tel: 04-8294489 Fax: 04-8292289
 E-mail: hanyang-sdn.bhd@gmail.com

MAIN CONTRACTOR :
AME CONSTRUCTION SDN BHD
 NO 18 JALAN ANGKASA MAS 6,
 KAWASAN PERINDUSTRIAN TEBRAU 2,
 81100 JOHOR BAHRU, JOHOR.
 TEL: 07-355 5111
 FAX: 07-3541648


ELECTRICAL CONTRACTOR

Kejuruteraan Broad-Way Sdn. Bhd.
 NO.25, JALAN JUNTAN, TEL: 03-91317672
 TAMAN SUPREME, CHERAS, FAX: 03-91319735
 56100, KUALA LUMPUR. EMAIL: k_broadway_sb@yahoo.com

ELECTRICAL INSTALLATION
 SINGLELINE DIAGRAM
 HT MAIN SINGLE LINE DIAGRAM

Disemick oleh	CHAN RENGG ANN
Disyork oleh	CHAN
Skala	
Revision	0
Tarikh	DEC 2017

NO. RUJUKAN
KBSB/SEL-16424-SCH-E
 NO. LUK.
01

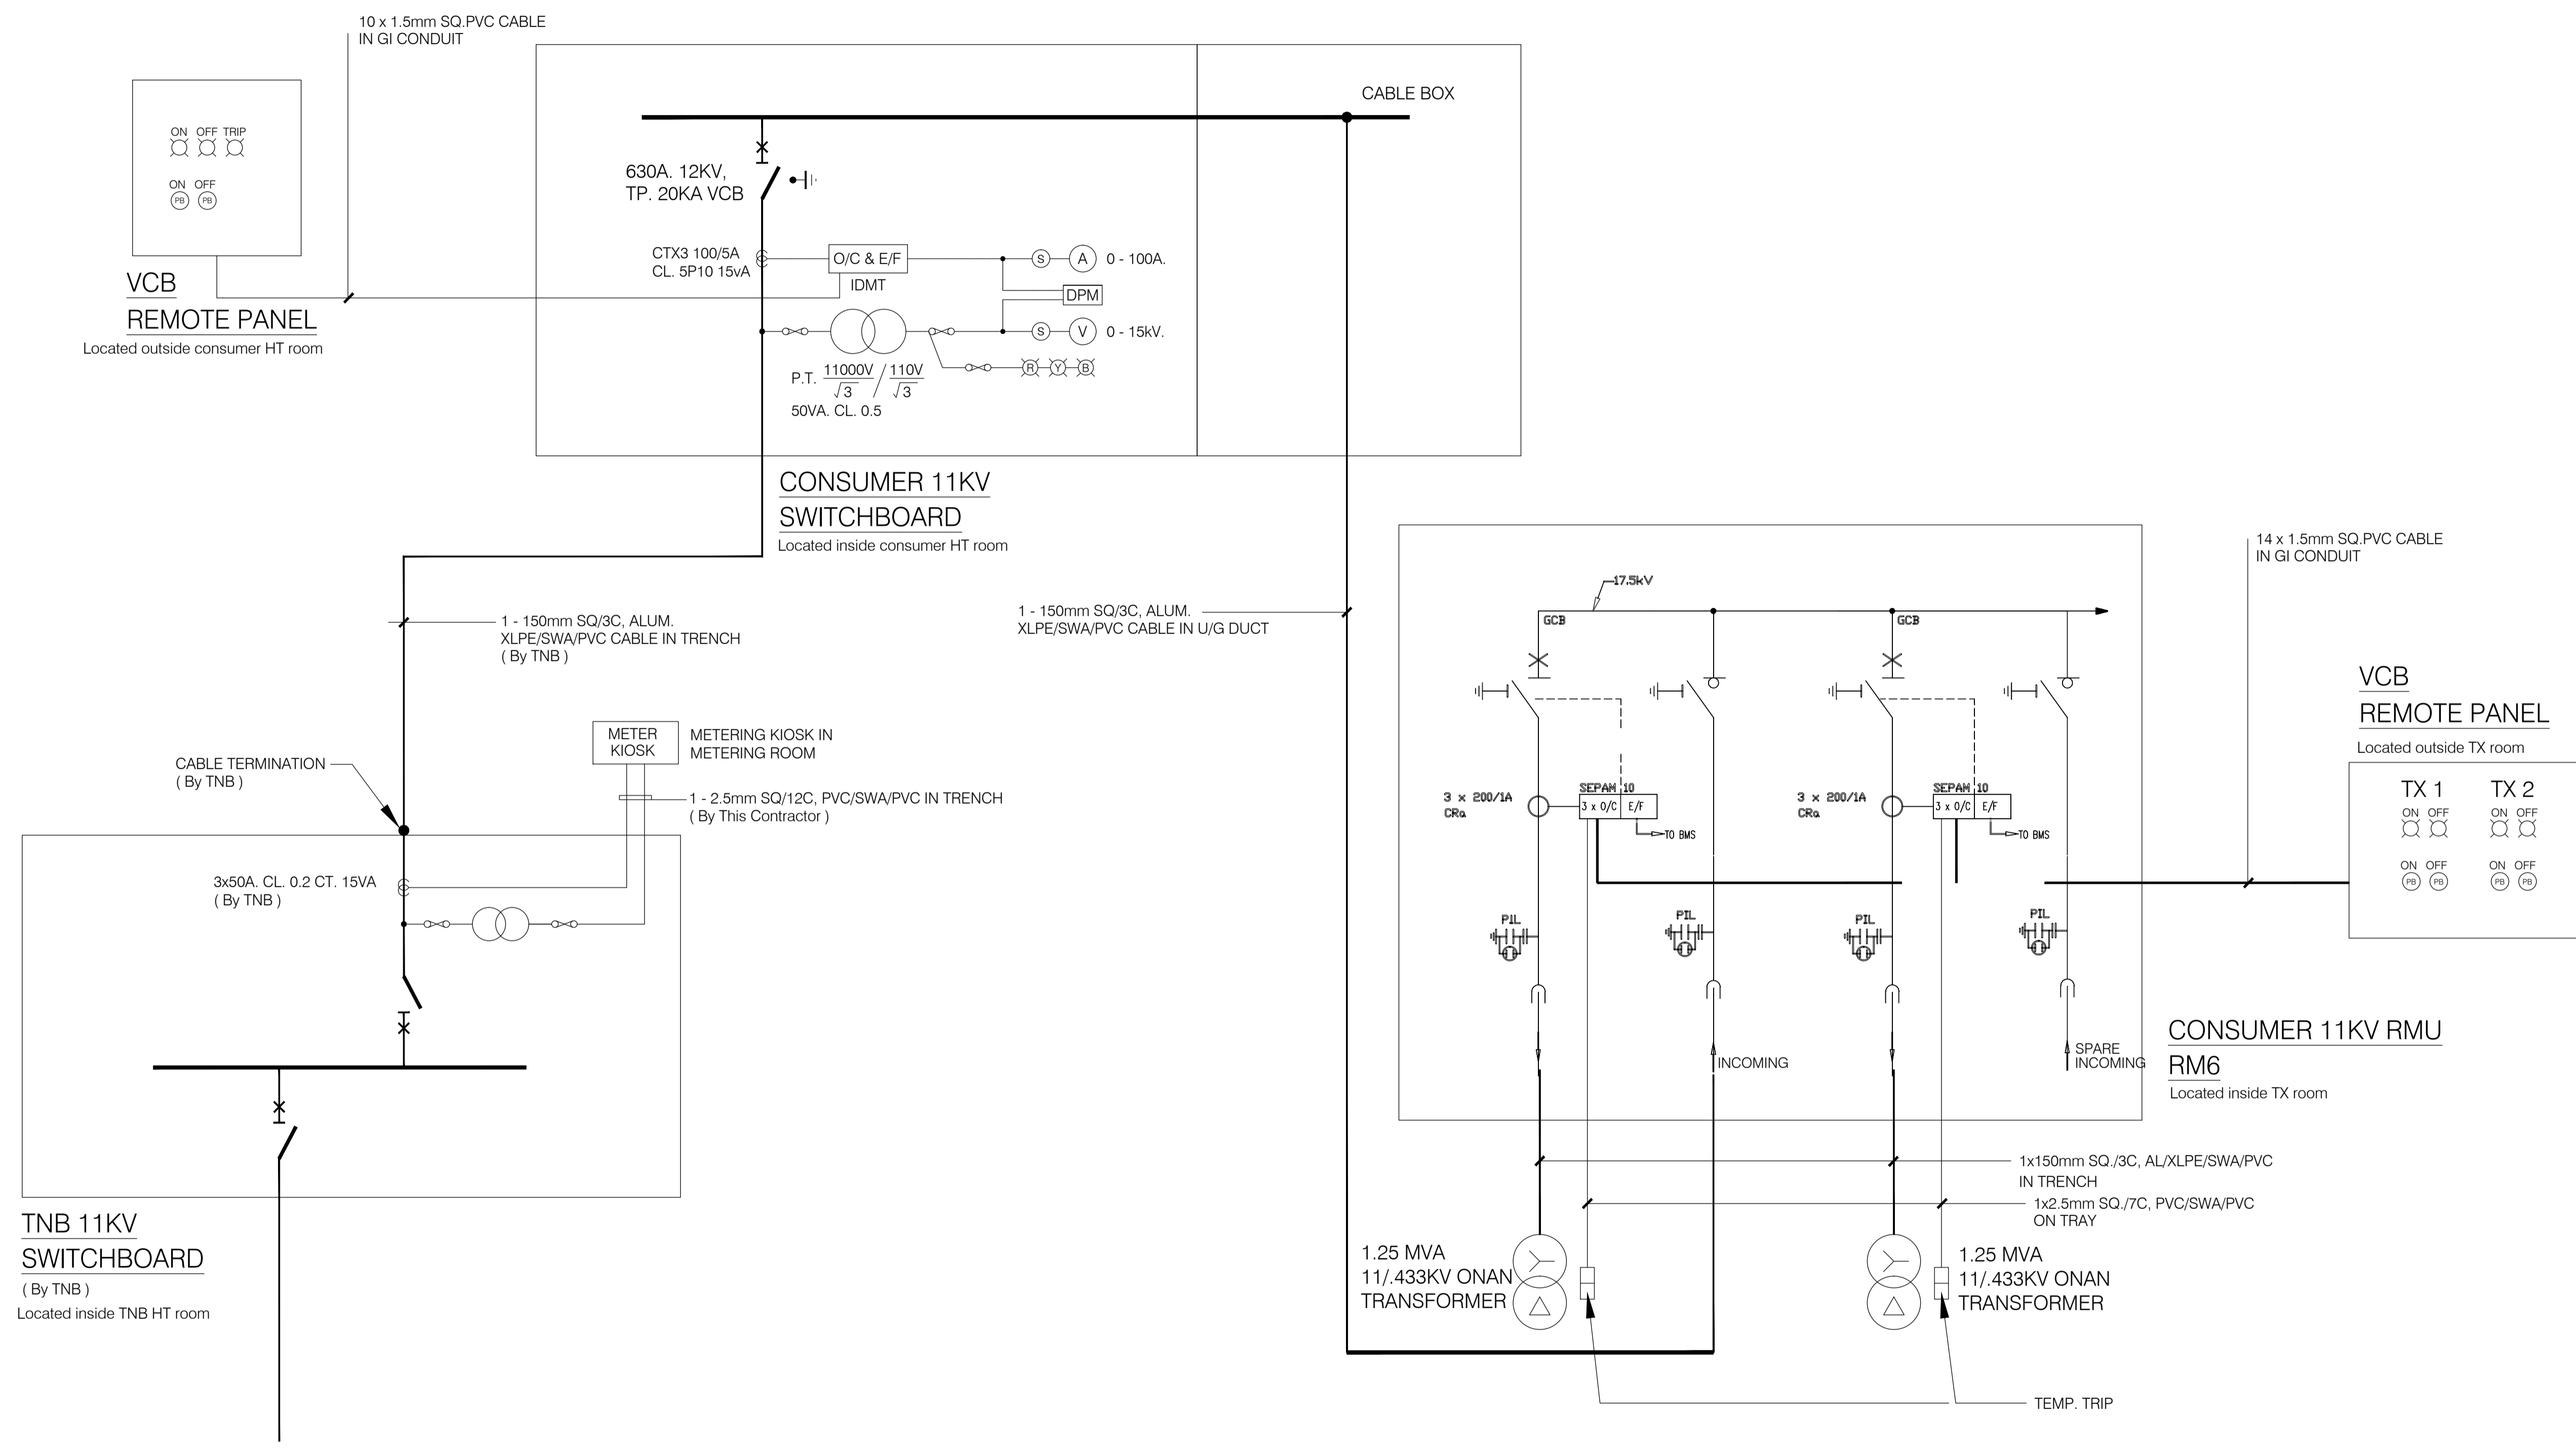

11KV DISTRIBUTION SCHEMATIC DIAGRAM