
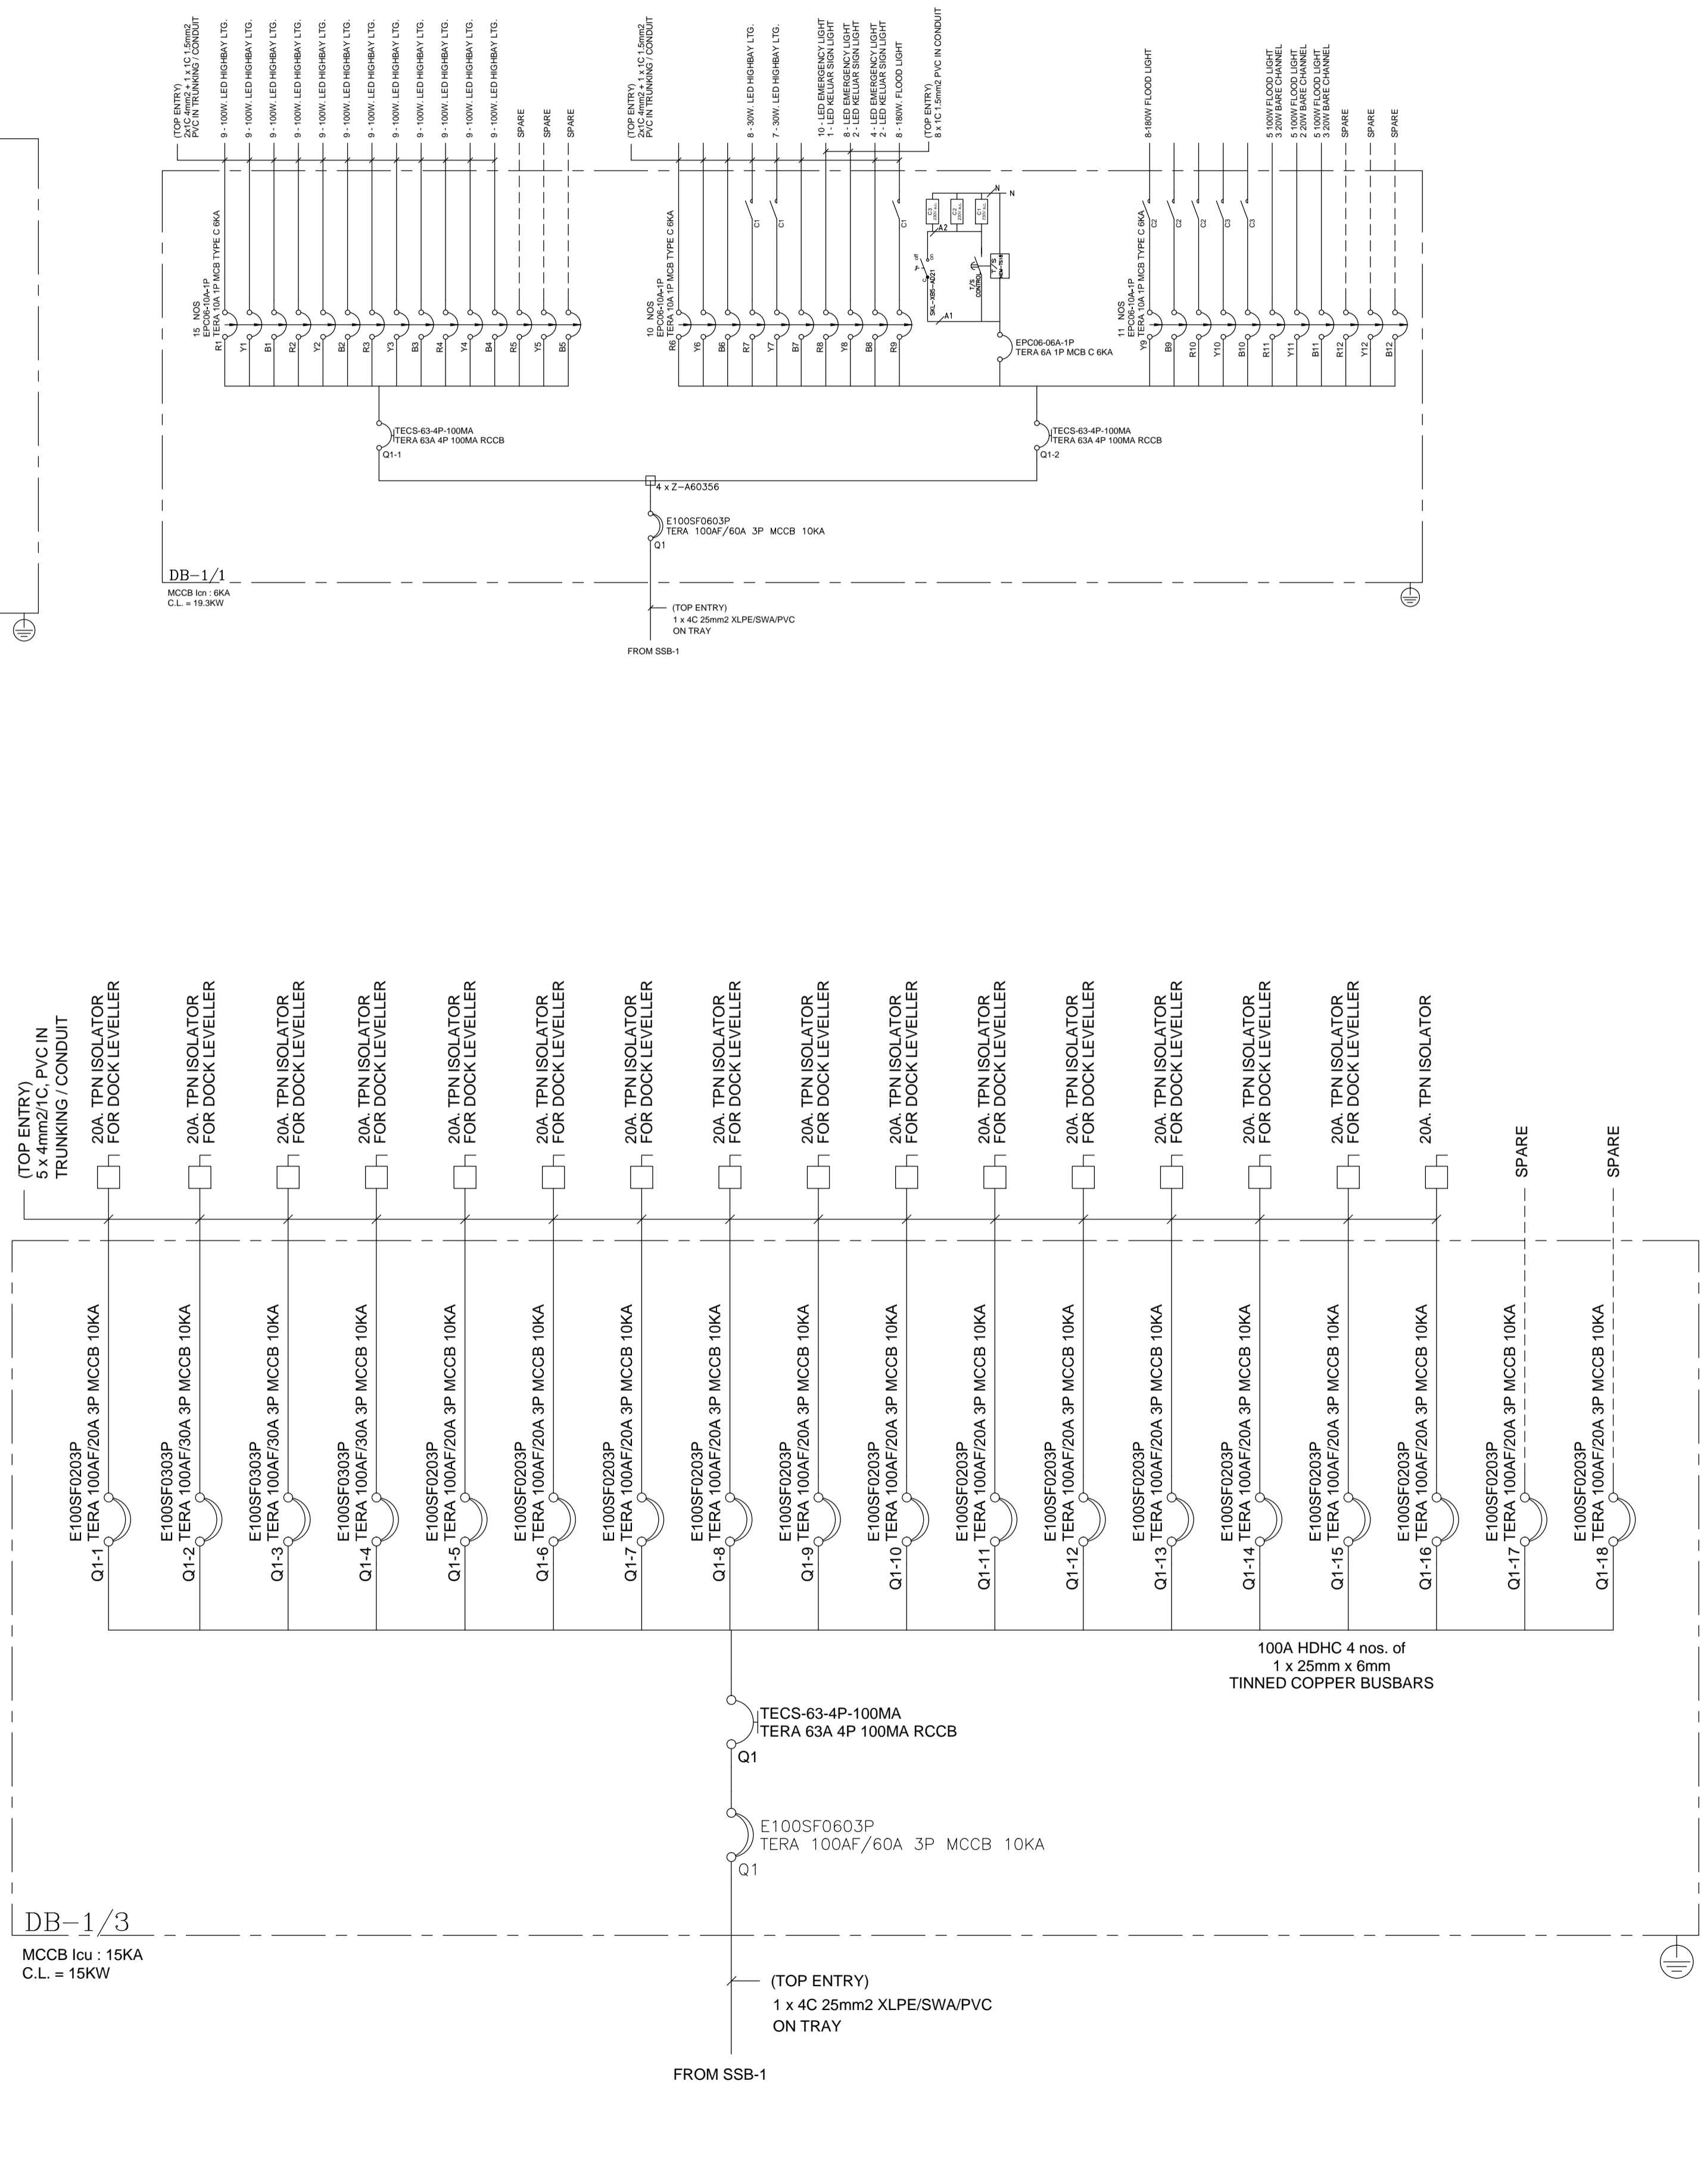


ZONE 1

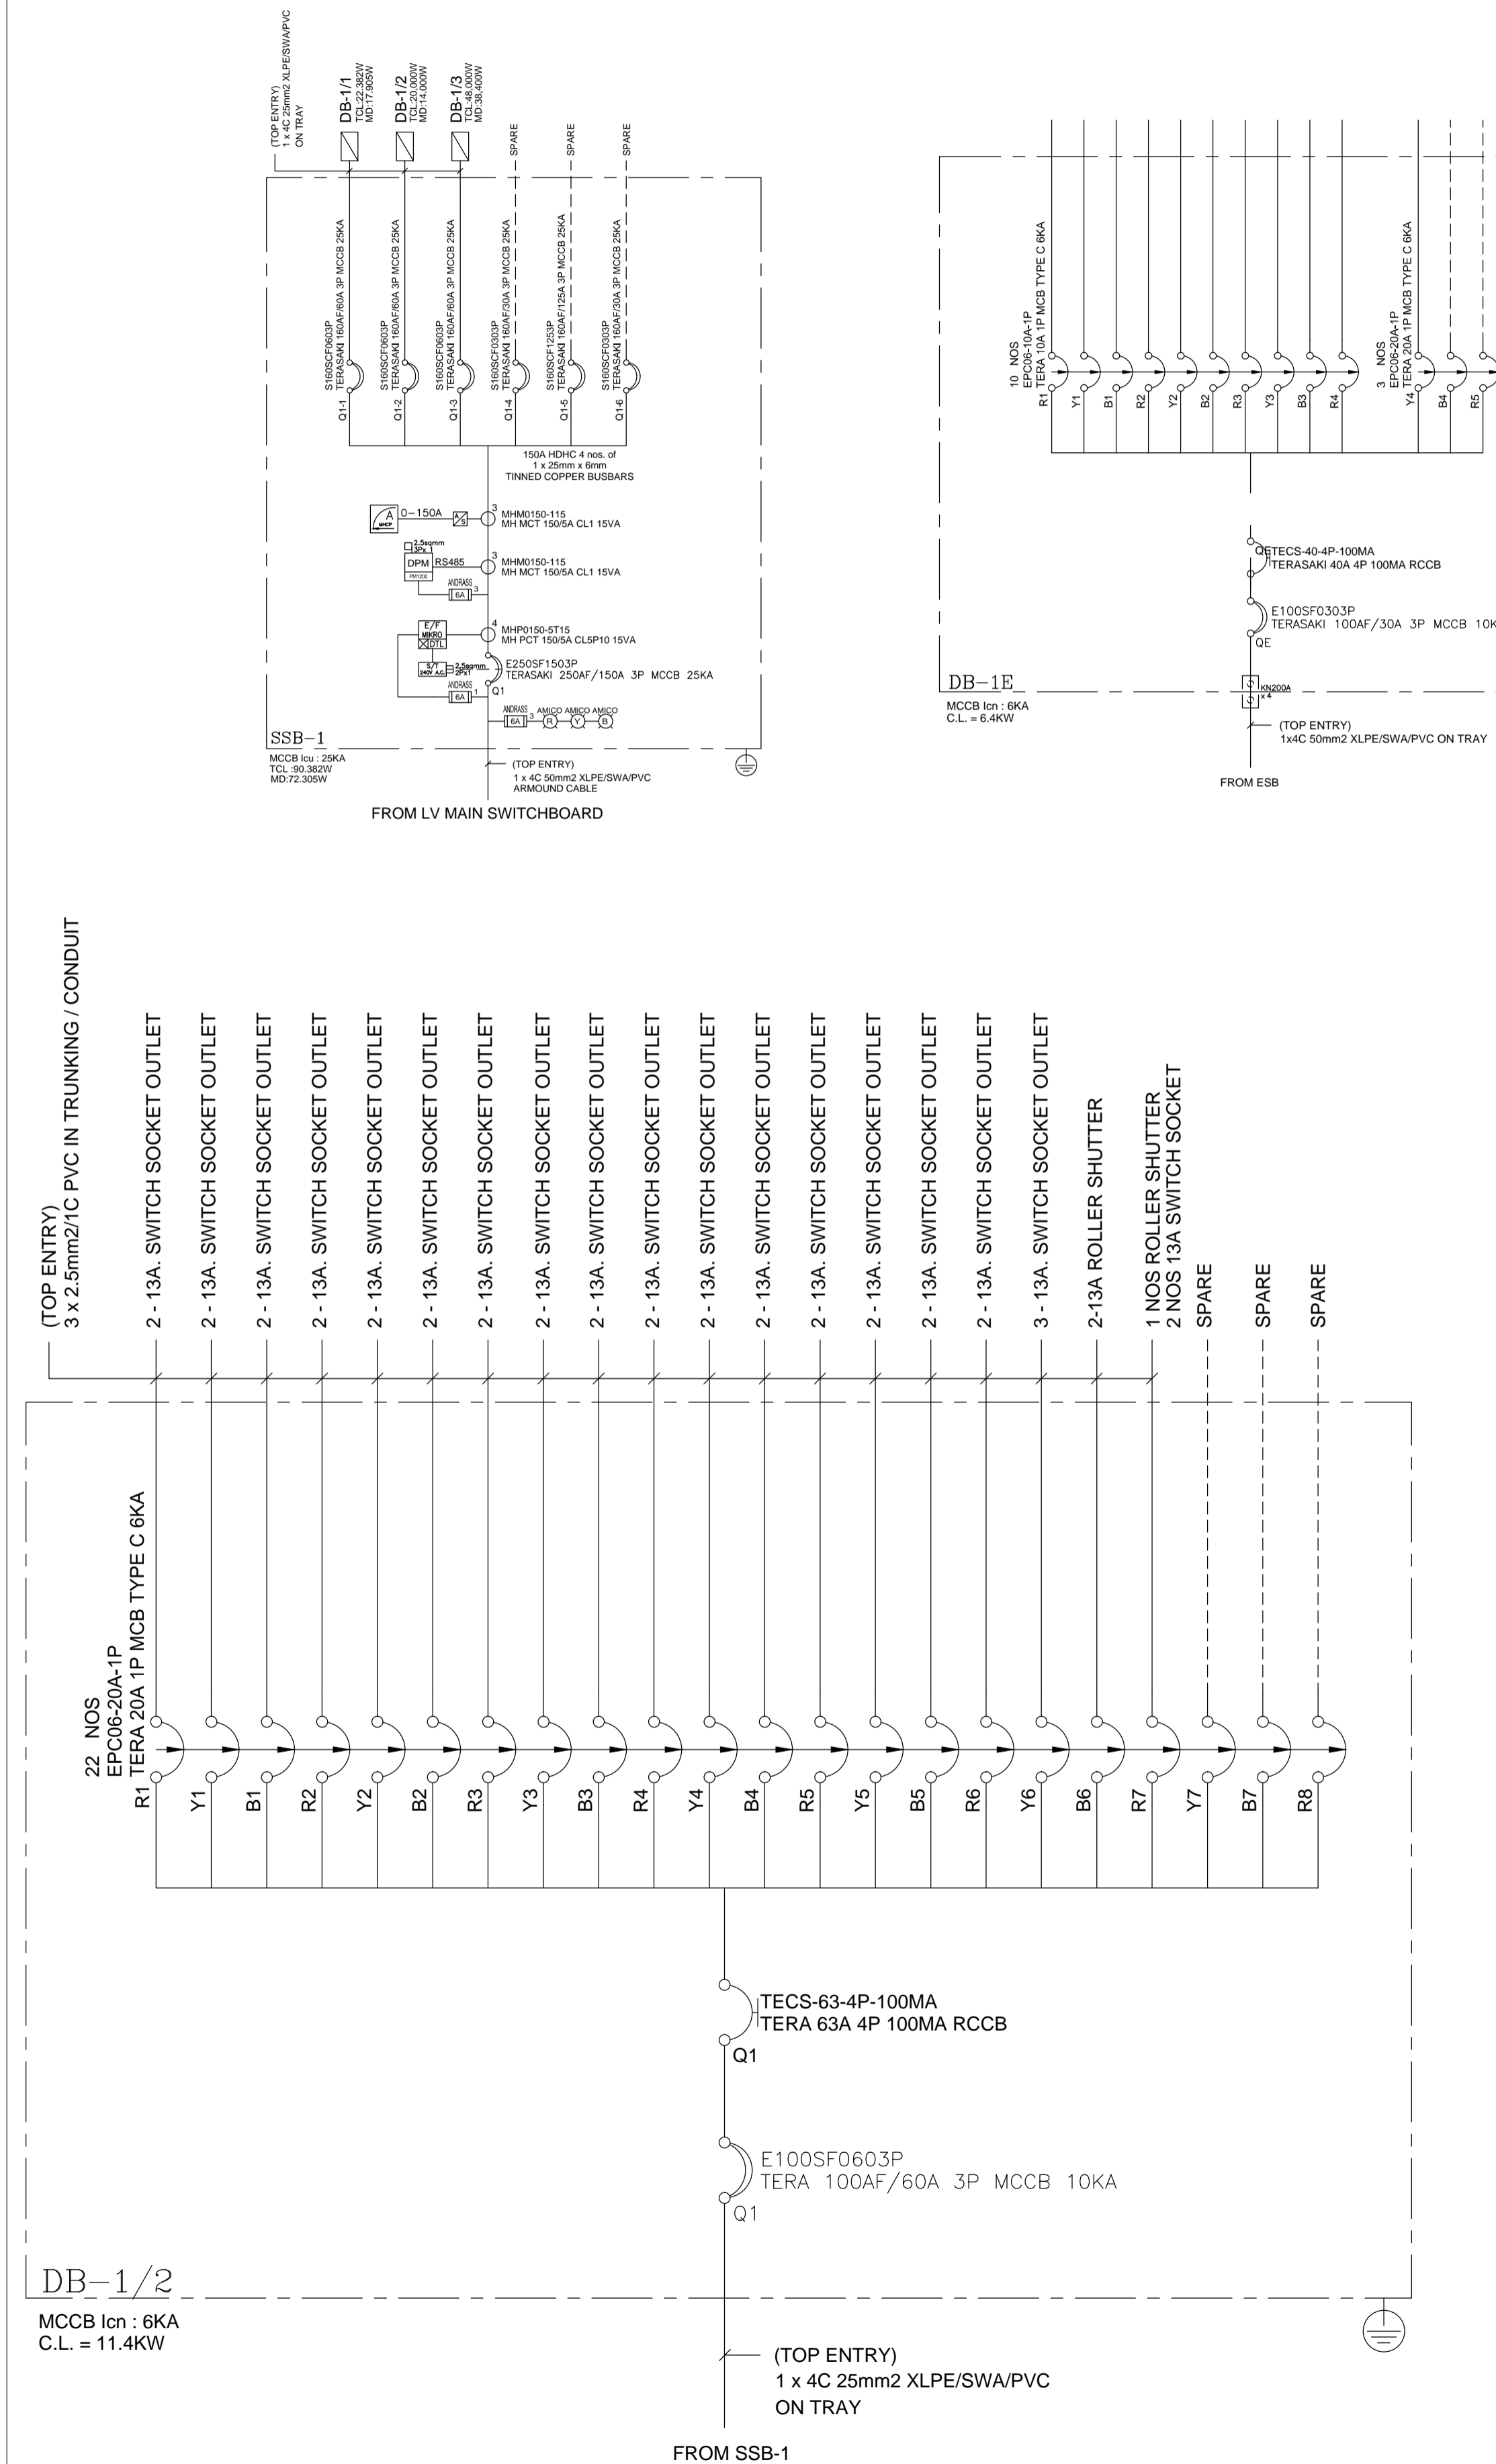

AS-BUILT DRAWING

TAJUK PROJEK
KERULUSAN PELAN BANGUNAN BAGI :
CADANGAN PEMBANGUNAN MEMBINA GUDANG MERANGKUMI :-
1. FASA 1 - GUDANG 1 TINGKAT | 120m X 360m | DENGAN PELAJAT / BLOK SOSIAL
2. TINGKAT SERTA SEBUAH PENCAWANG ELEKTRIK DAN SERAH SEBAHAGIAN TANAH DIBAWAH SEKSYEN 200 KTN UNTUK KOLAM TAKUNGAN | 2,414 ekar | DIATAS LOT 7316 (P.T. 3609) |
JALAN KLANG - BANTING, MUKIM TELUK PANGLIMA GARANG, DAERAH KUALA LANGAT, SELANGOR DARUL EHSAN.

UNTUK TETUAN : RHB TRUSTEES BERHAD, (AS TRUSTEE FOR AXIS REAL ESTATE INVESTMENT TRUST)

TANDATANGAN PEMAJU

MR. TONY CHIENG SIONG UNG NO. K.P. : 730508-13-5227
JAWATAN : PENGARAH URUSAN |
RHB TRUSTEES BERHAD (673019-U)
(As trustee for AXIS-REIT)
LEVEL 23, TOWER ONE,
RHB CENTRE, JALAN TUN RAZAK,
50000 KUALA LUMPUR, MALAYSIA.
TEL: +603-9280 8799 FAX: +603-9280 8796

MAKLUMAT ARKITEK

TANDATANGAN ARKITEK

 **O OI KOO KEAT** K/P: 720817-07-5361
ARKITEK PROFESIONAL
No. Pendaftaran LAM : A/O 91

ARK. OOI KOO KEAT
ARKITEK PROFESIONAL
No. Pendaftaran LAM : A/O 91
R.11-11, Jalan Bukit Jelutong, 11600 Pengang, Malaysia
Tel: 04-659 9987 Fax: 04-658 8478 Email: kooi.keat@gmail.com
*SAYA MEMPERAKUI BAHAWA BUTIRAN BUTIRAN DALAM PELAN PELAN ADALAH MENURUT KENDERAAN KENDERAAN UNDANG-UNDANG KECEK, BANGUNAN BERGAMU SELANGOR 1988 DAN SAYA SETUJU TERIMA TANGGUNG JAWAB PENUH DENGAN SEWAKWERNYA.

TANDATANGAN JURUTERA MEKANIKAL & ELEKTRIKAL

HAN YANG CONSULTANCY SDN BHD
MECHANICAL & ELECTRICAL CONSULTING ENGINEERS
12-B, Medan Angsana 2,
11500 Bandar Baru Ayer Itam,
Pulau Pinang.
Tel: 04-8294489 Fax: 04-8232289
E-mail: hanyang-sdn-bhd@gmail.com

MAIN CONTRACTOR :
AME CONSTRUCTION SDN BHD
NO 18 JALAN ANGKASA MAS 6,
KAWASAN PERINDUSTRIAN TERAU 2,
81100 JOHOR BAHRU, JOHOR.
TEL: 07-355 5111
FAX: 07-3541648

ELECTRICAL CONTRACTOR
Kejuruteraan Broad-Way Sdn. Bhd.
NO.29, JALAN JINTAN, TEL: 03-91317672
TAMAN SUPREME, CHERAS, FAX: 03-91319735
56100, KUALA LUMPUR. EMAIL: k_broadway_sb@yahoo.com

ELECTRICAL INSTALLATION
SINGLELINE DIAGRAM
- SSB AND DB ZONE 1

Disemak oleh	CHAN KENG ANN		
Dilukis oleh	CHAN		
Skala			
Revisi	0		
Tarikh	DEC 2017		
NO. RUJUKAN		NO. LUK.	
KBSB/SEL-16424-SCH-E			03