
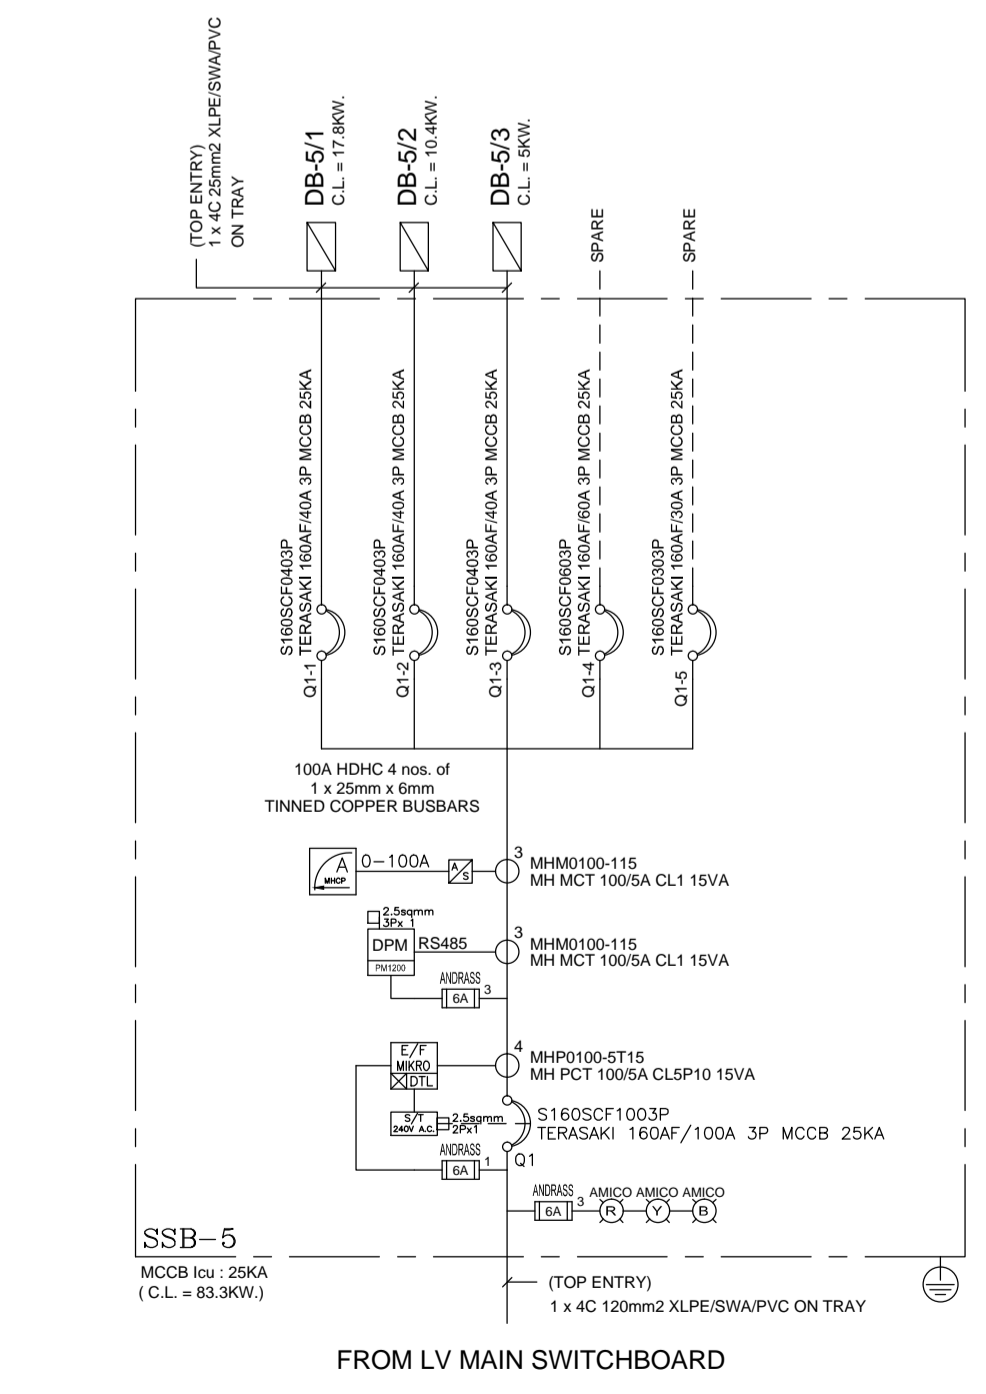
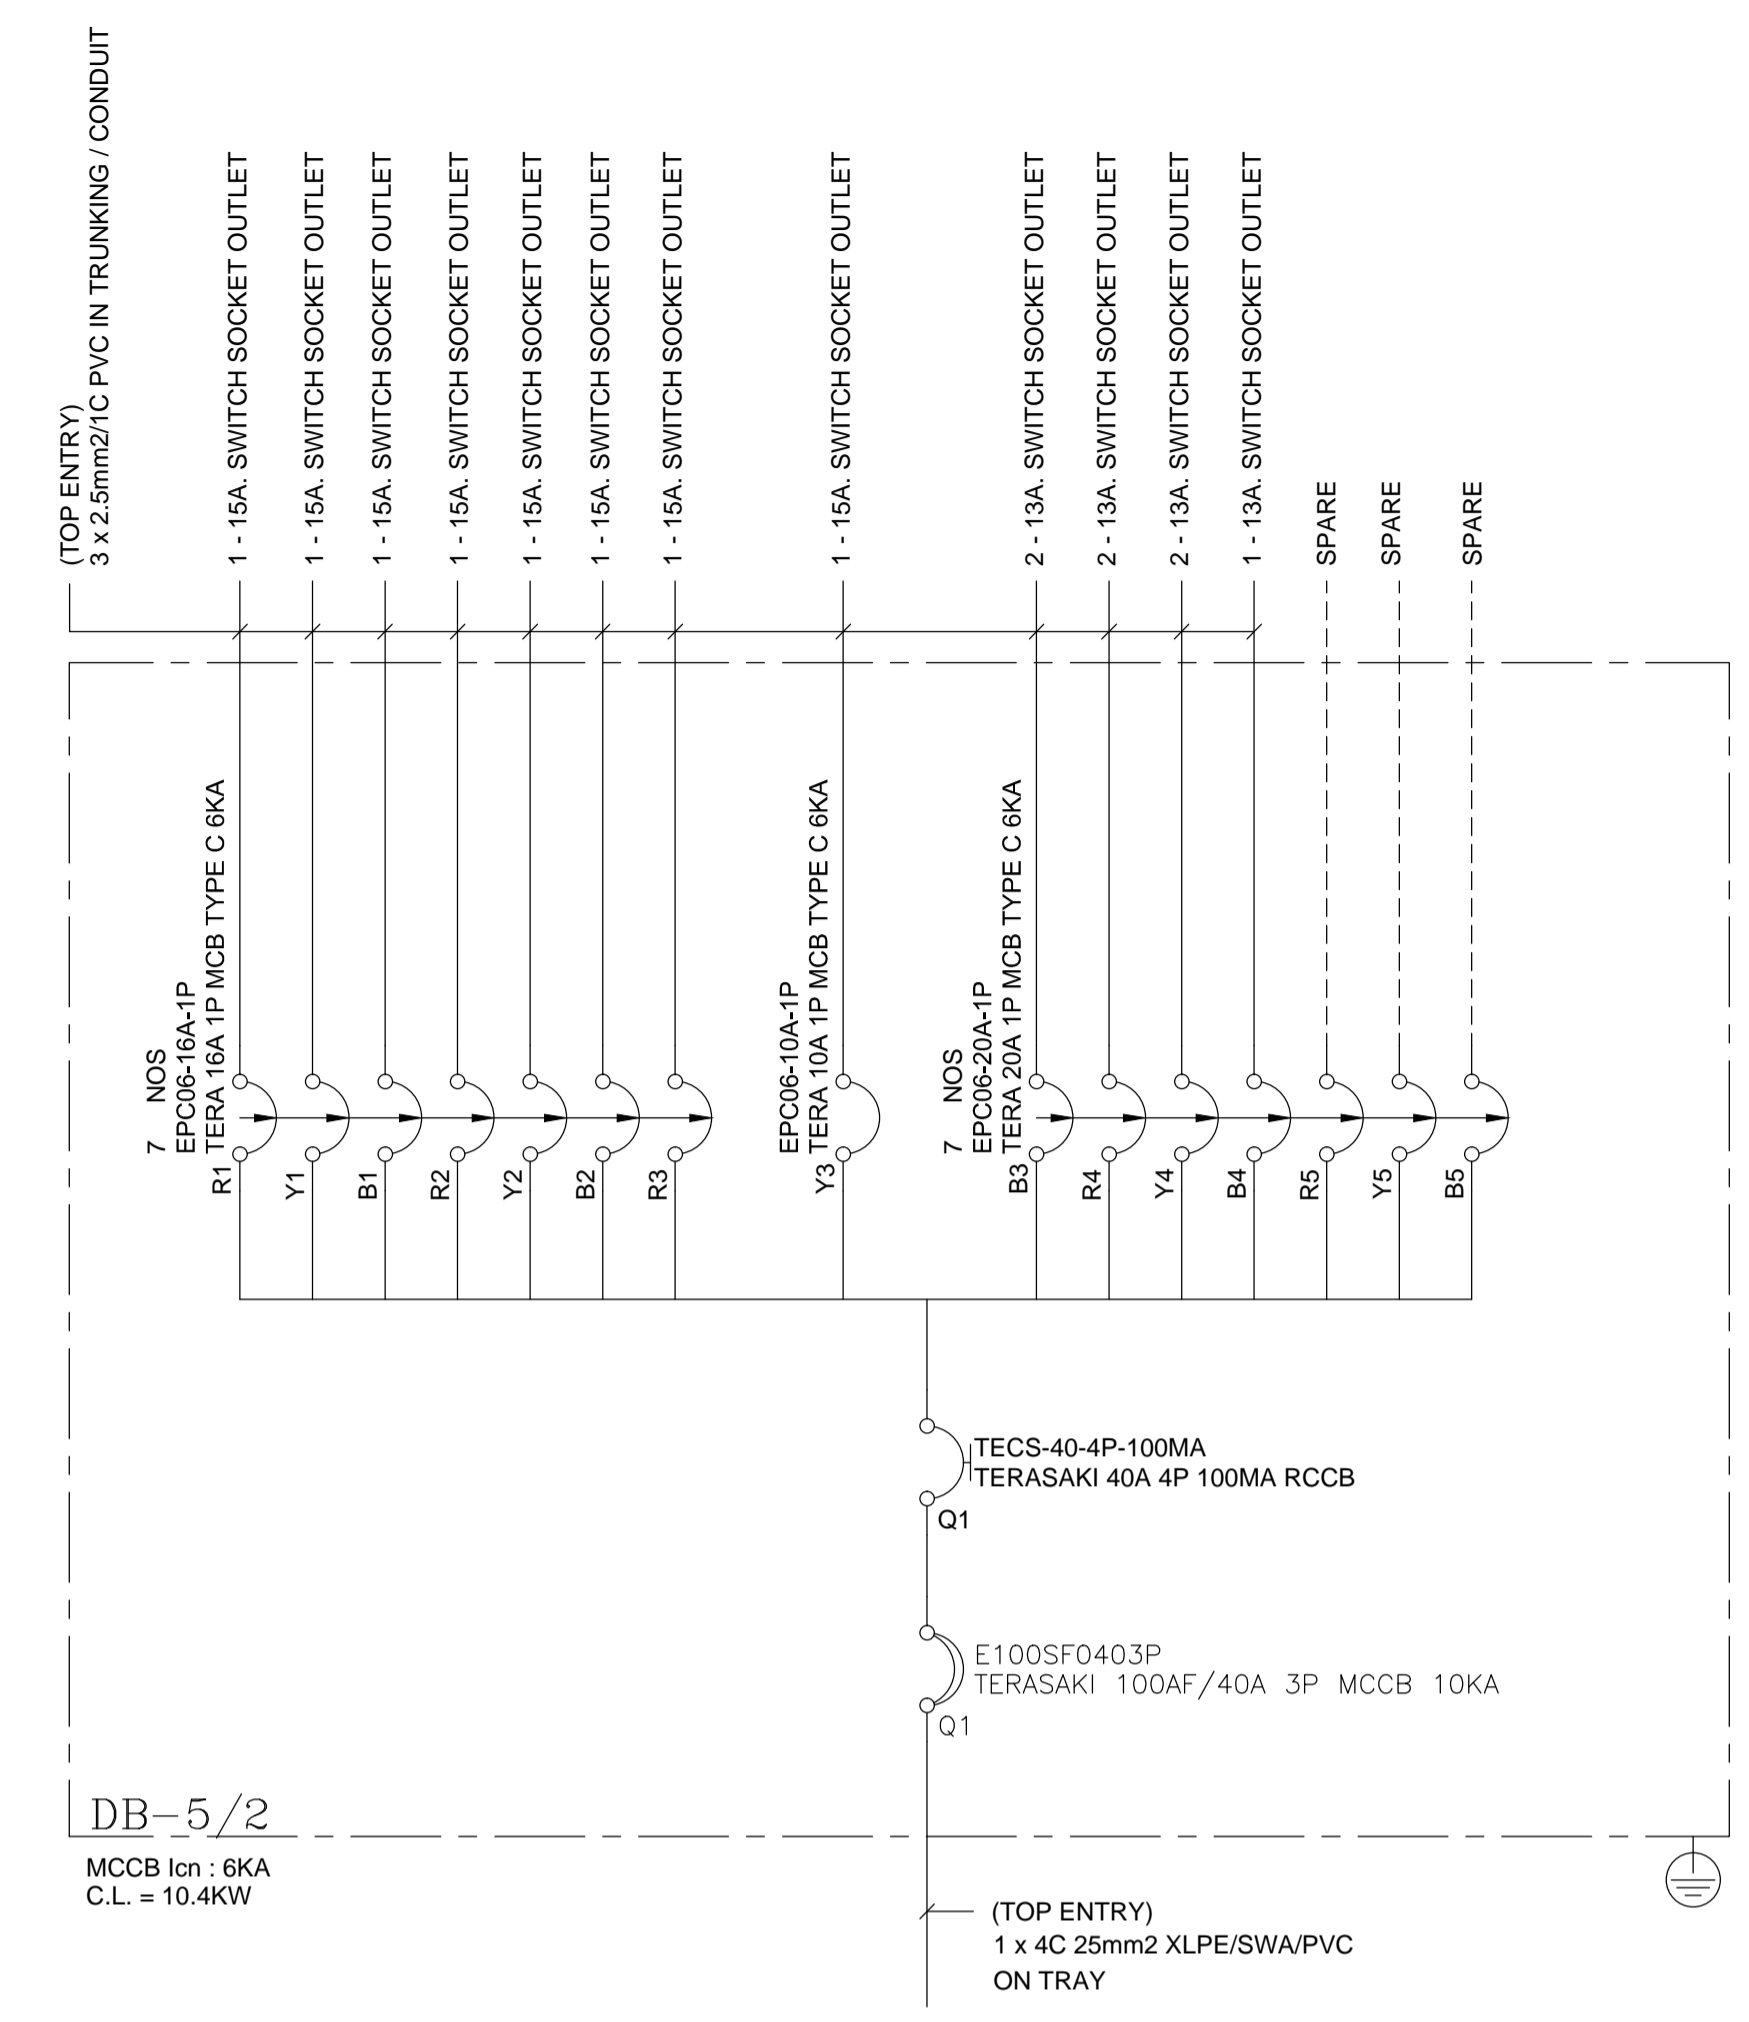
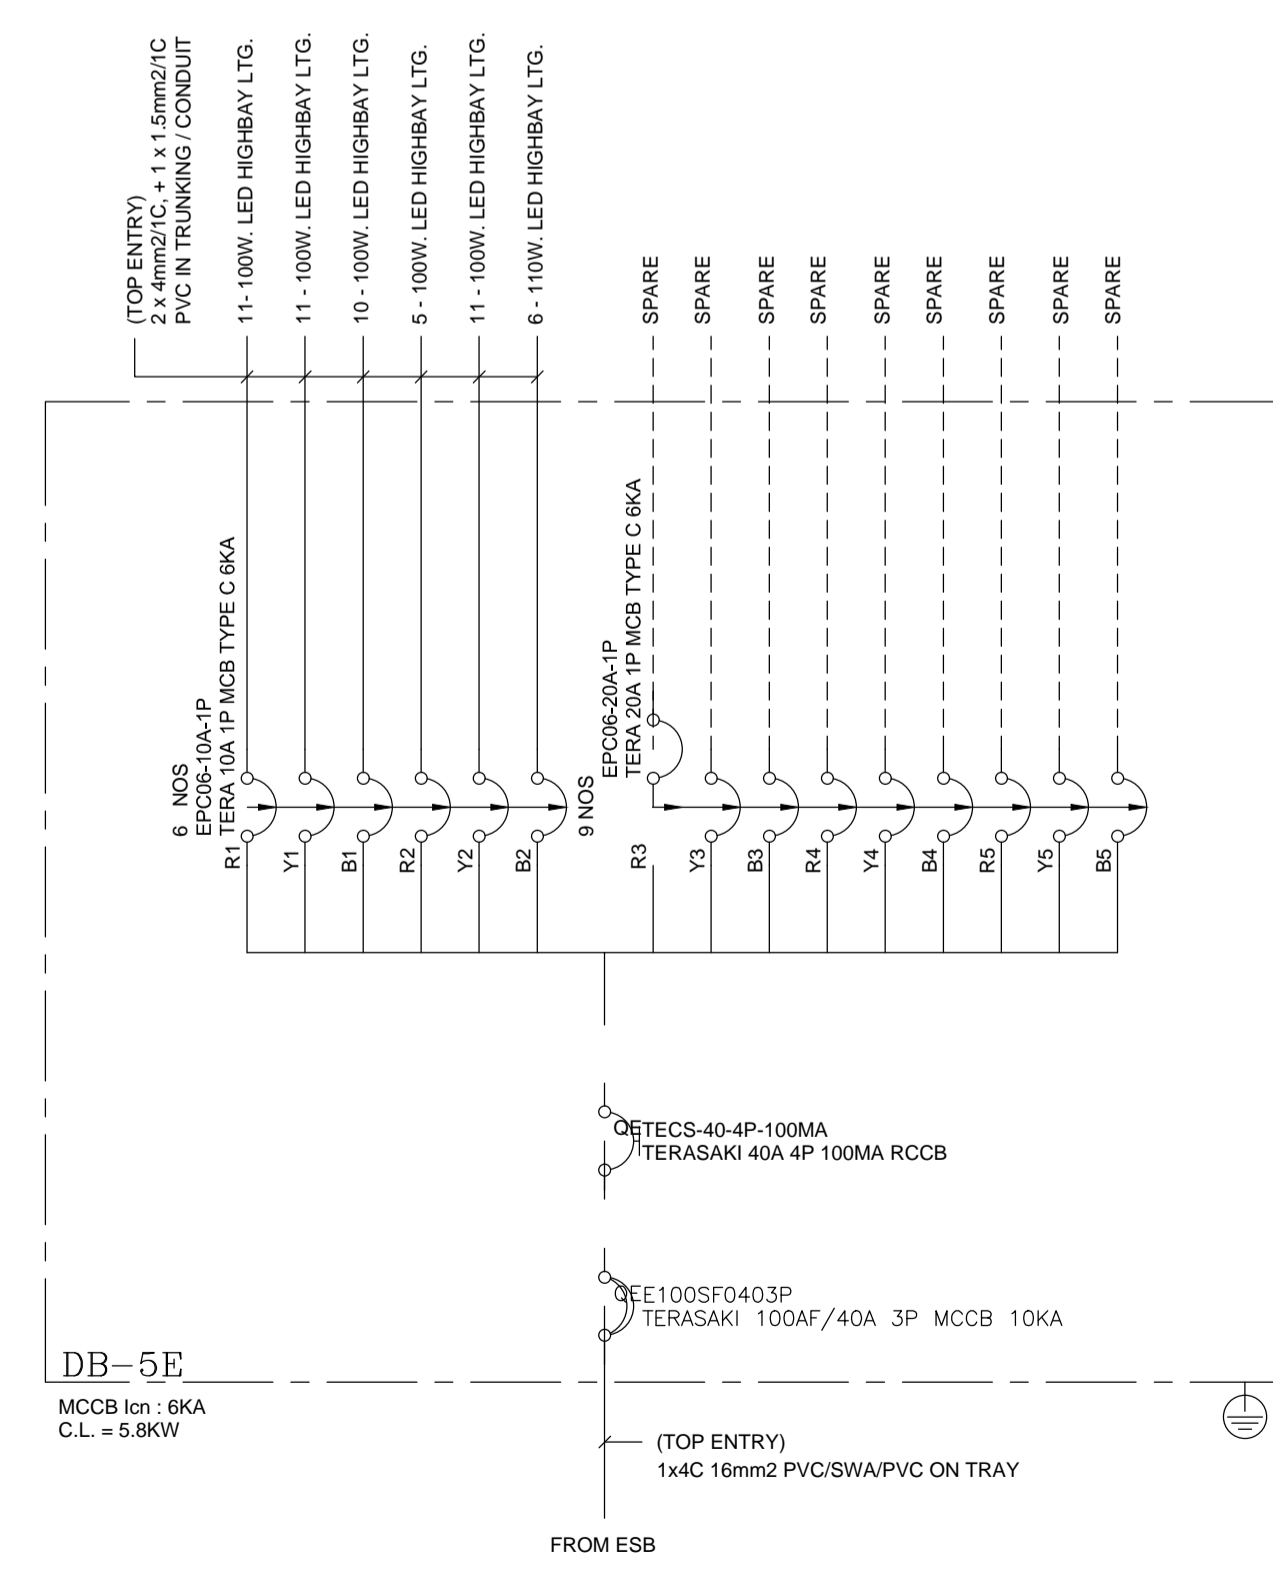
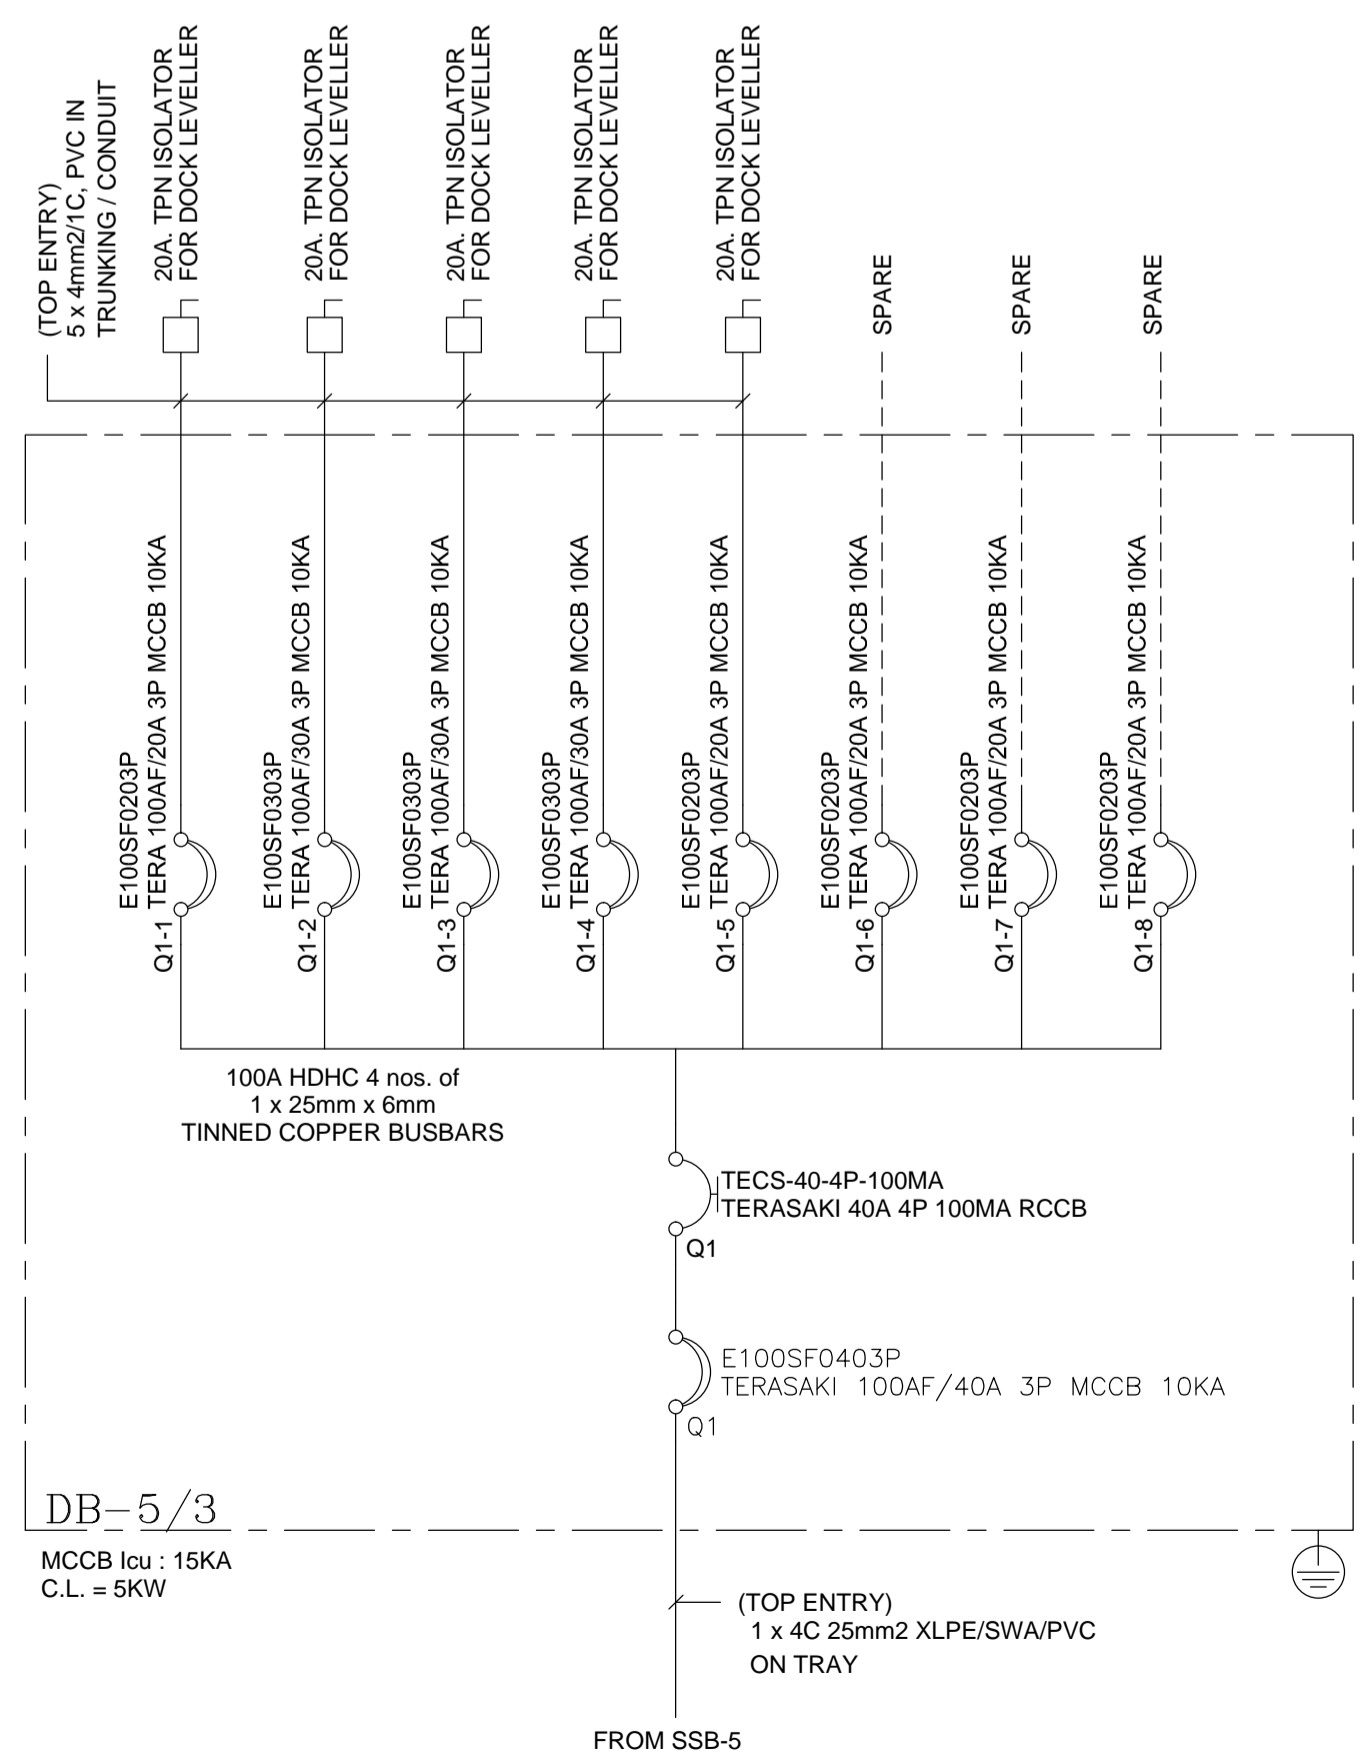


ZONE 5

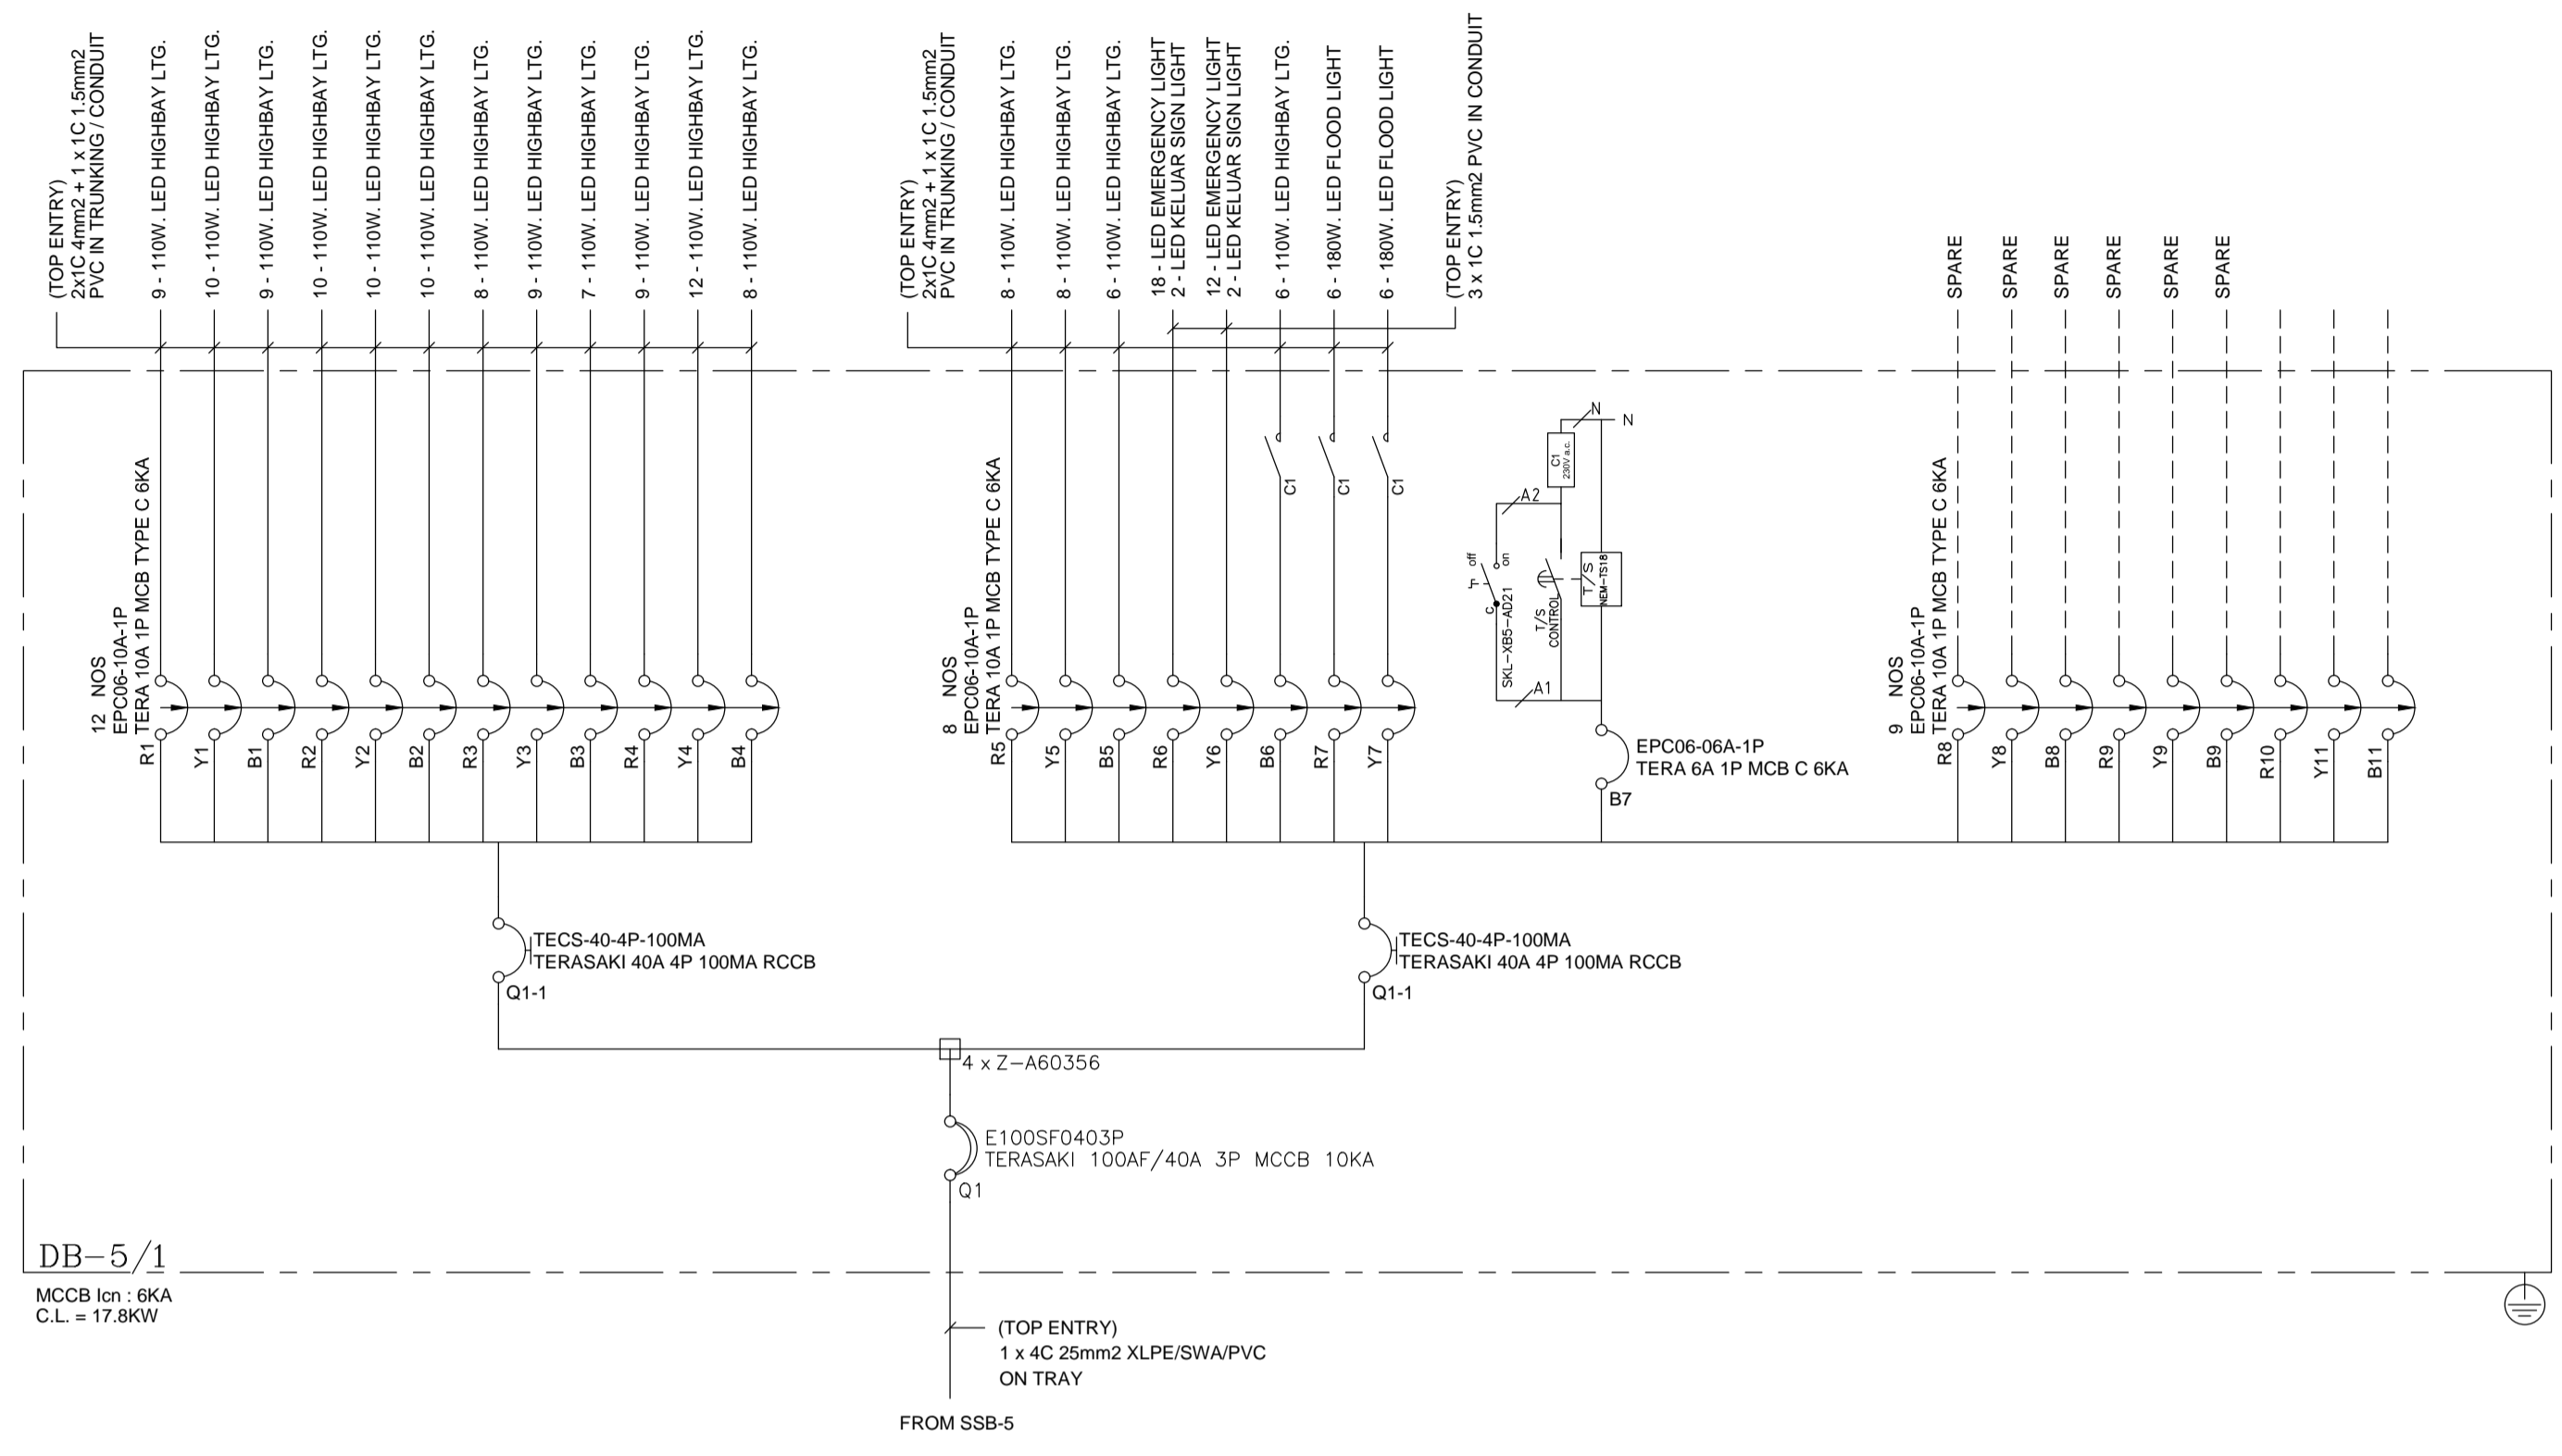

AS-BUILT DRAWING

TAJUK PROJEK
KERULUSAN PELAN BANGUNAN BAGI :
CADANGAN PEMBANGUNAN MEMBINA GUDANG MERANGKUMI :-
1. FASA 1 - GUDANG 1 TINGKAT | 120m X 360m)
DENGAN PEJABAT / BLOK SOSIAL
2 TINGKAT SERTA SEBUAH PENCAWANG ELEKTRIK DAN SERAH SEBAHAGIAN TANAH DIBAWAH SEKSYEN 200 KTN UNTUK KOLAM TAKUNGAN (2,414 ekar)
DIATAS LOT 7316 (P.T. 3609)
JALAN KLANG - BANTING, MUKIM TELUK PANGLIMA GARANG, DAERAH KUJALA LANGAT, SELANGOR DARUL EHSAN.

UNTUK TELUAN : RHB TRUSTEES BERHAD,
(AS TRUSTEE FOR AXIS REAL ESTATE INVESTMENT TRUST)
TANDATANGAN PEMAJU

MR. TONY CHIENG SIONG UNG NO.K.P. : 730508-13-5227
JAWATAN : PENGARAH URUSAN
RHB TRUSTEES BERHAD (673019-U)
(as trustee for AXIS-REIT)
LEVEL 21, TOWER ONE,
RHB CENTRE, JALAN TUN RAZAK,
5000 KUALA LUMPUR, MALAYSIA
TEL: +603-9280 8799 FAX: +603-9280 8796

MAKLUMAT ARKITEK

TANDATANGAN ARKITEK

OOI KOI KEAT K/P: 720817-07-5361
AR. OOI KOI KEAT
ARKITEK PROFESIONAL
No. Pendaftaran LAM : AIO 91

KOOI KEAT ARCHITECT
No. 19, Jalan Bukit Kemuning, 11600 Penang, Malaysia
Tel: 04-659 9987 Fax: 04-658 8478 e-mail: keatch@gmail.com
SAYA MENYERAHKAN BAHAWA BUTIRAN BUTIRAN DALAM PELAN PELAN ADALAH MENURUT KENDERAAN KENDERAAN UNDANG-UNDANG KECEK, BANGUNAN BERGAM SELANGOR 1988 DAN SAYA SETUJU TERIMA TANGGUNG JAWAB PENUH DENGAN SEWAKWERNYA.

TANDATANGAN JURUTERA MEKANIKAL & ELEKTRIKAL

HAN YANG CONSULTANCY SDN BHD
MECHANICAL & ELECTRICAL CONSULTING ENGINEERS
12-B, Medan Angsana 2,
11500 Bandar Sunway Ayer Itam,
Pulau Pinang.
Tel: 04-8294489 Fax: 04-8292289
E-mail : honyang-sdn-bhd@gmail.com

MAIN CONTRACTOR :
AME CONSTRUCTION SDN BHD
NO 18 JALAN ANGKASA MAS 6,
KAWASAN PERINDUSTRIAN TEBRAU 2,
81100 JOHOR BAHRU, JOHOR.
TEL: 07-355 5111
FAX: 07-3541648

Kejuruteraan Broad-Way Sdn. Bhd.
NO.29, JALAN JINTAN, TEL: 03-91317672
TAMAN SUPREME, CHERAS, FAX: 03-91319735
56100, KUALA LUMPUR. EMAIL: k_broadway_sb@yahoo.com

ELECTRICAL INSTALLATION SINGLELINE DIAGRAM - SSB AND DB ZONE 5	
Disemak oleh	CHAN KENG ANN
Dilukis oleh	CHAN
Skala	
Revisi	0
Tarikh	DEC 2017
NO. RUJUKAN	NO. LUK.
KBSB/SEL-16424-SCH-E	07