

LEGEND

SYMBOL	DESCRIPTION
	460 x 460 x 600mm(D) TELEPHONE PIT.
	JC9C TELEPHONE MANHOLE
	P2A TELEPHONE MAN-HOLE (Existing)
	2 X 100mm DUCT LAID IN GROUND
	3 X 100mm DUCT LAID IN GROUND

AS-BUILT DRAWING

TAJUK PROJEK
 KERULUSAN PELAN BANGUNAN BAGI CADANGAN PEMBANGUNAN MEMBINA GUDANG MERANGKUMI :-
 1. FASA 1 - GUDANG 1 TINGKAT (120m x 360m) DENGAN PEJABAT / BLOK SOSIAL
 2. TINGKAT SERTA SEBUAH PENCAWANG ELEKTRIK DAN SERAH SEBAHAGIAN TANAH DIBAWAH SEKSYEN 200 KIN UNTUK KOLAM TAKUNGAN (2.414 ekar) DIATAS LOT 7316 (P.T. 3609)
 JALAN KLANG - BANTING, MUKIM TELUK PANGLIMA GARANG, DAERAH KUALA LANGAT, SELANGOR DARUL EHSAN.
 UNTUK TETUAN : RHB TRUSTEES BERHAD. (AS TRUSTEE FOR AXIS REAL ESTATE INVESTMENT TRUST)
 TANDATANGAN PEMAJU

MR. TONY CHIENG SIONG LING NO K.P. : 730508-15-5277
 (JAWATAN : PENGARAH LIRUSAN)
 RHB TRUSTEES BERHAD (573019-U)
 (as trustee for AXIS-REIT)
 LEVEL 11, TOWER ONE,
 RHB CENTRE, JALAN TUN RAZAK,
 50450 KUALA LUMPUR, MALAYSIA
 TEL: +603-9280 8799 FAX: +603-9280 8796

MAKLUMAT ARKITEK

TANDATANGAN ARKITEK


KOOI KEAT ARCHITECT
 AR. OOI KOOI KEAT
 ARKITEK PROFESIONAL
 No. Pendaftaran LAM 142/1
 KOOI KEAT ARCHITECT
 NO. 19, Laman Bukit Gumbang, 11600 Perang, Malaysia.
 M: 04-669 9887 W: 04-669 8878 E: ooi.keat@kooi-keat.com
 SAYA MENYERAHKAN BAHAWA BUTIRAN BUTIRAN DALAM PELAN-PELAN ADALAH MENURUT KEMENDIRIAN KEHENDAK UNDANG-UNDANG KECIL BANGUNAN GEDUNGAN SELANGOR 1988 DAN SAYA SELALU TERIMA TANGGUNG JAWAB PENUH DENGAN SENYAMPAK

TANDATANGAN JURUTERA MEKANIKAL & ELEKTRIKAL

HAN YANG CONSULTANCY SDN BHD
 MECHANICAL & ELECTRICAL CONSULTING ENGINEERS
 12-B, Medan Angkasa 2,
 11500 Bandar Baru Ayer Itam,
 Pulau Pinang.
 Tel: 04-8294489 Fax: 04-8292289
 E-mail: hanyang-sdn.bhd@gmail.com

MAIN CONTRACTOR :
AME CONSTRUCTION SDN BHD
 NO. 18 JALAN ANGKASA MAS 6,
 KAWASAN PERINDUSTRIAN TEBRAU 2,
 81100 JOHOR BAHRU, JOHOR.
 TEL: 07- 355 5111
 FAX: 07- 3541648

ELECTRICAL CONTRACTOR
Kejuruteraan Broad-Way Sdn. Bhd.
 NO.29, JALAN JINTAN, TEL: 03-91317672
 TAMAN SUPREME, CHERAS, FAX: 03-91319735
 56100, KUALA LUMPUR. EMAIL: k_broadway_sb@yahoo.com

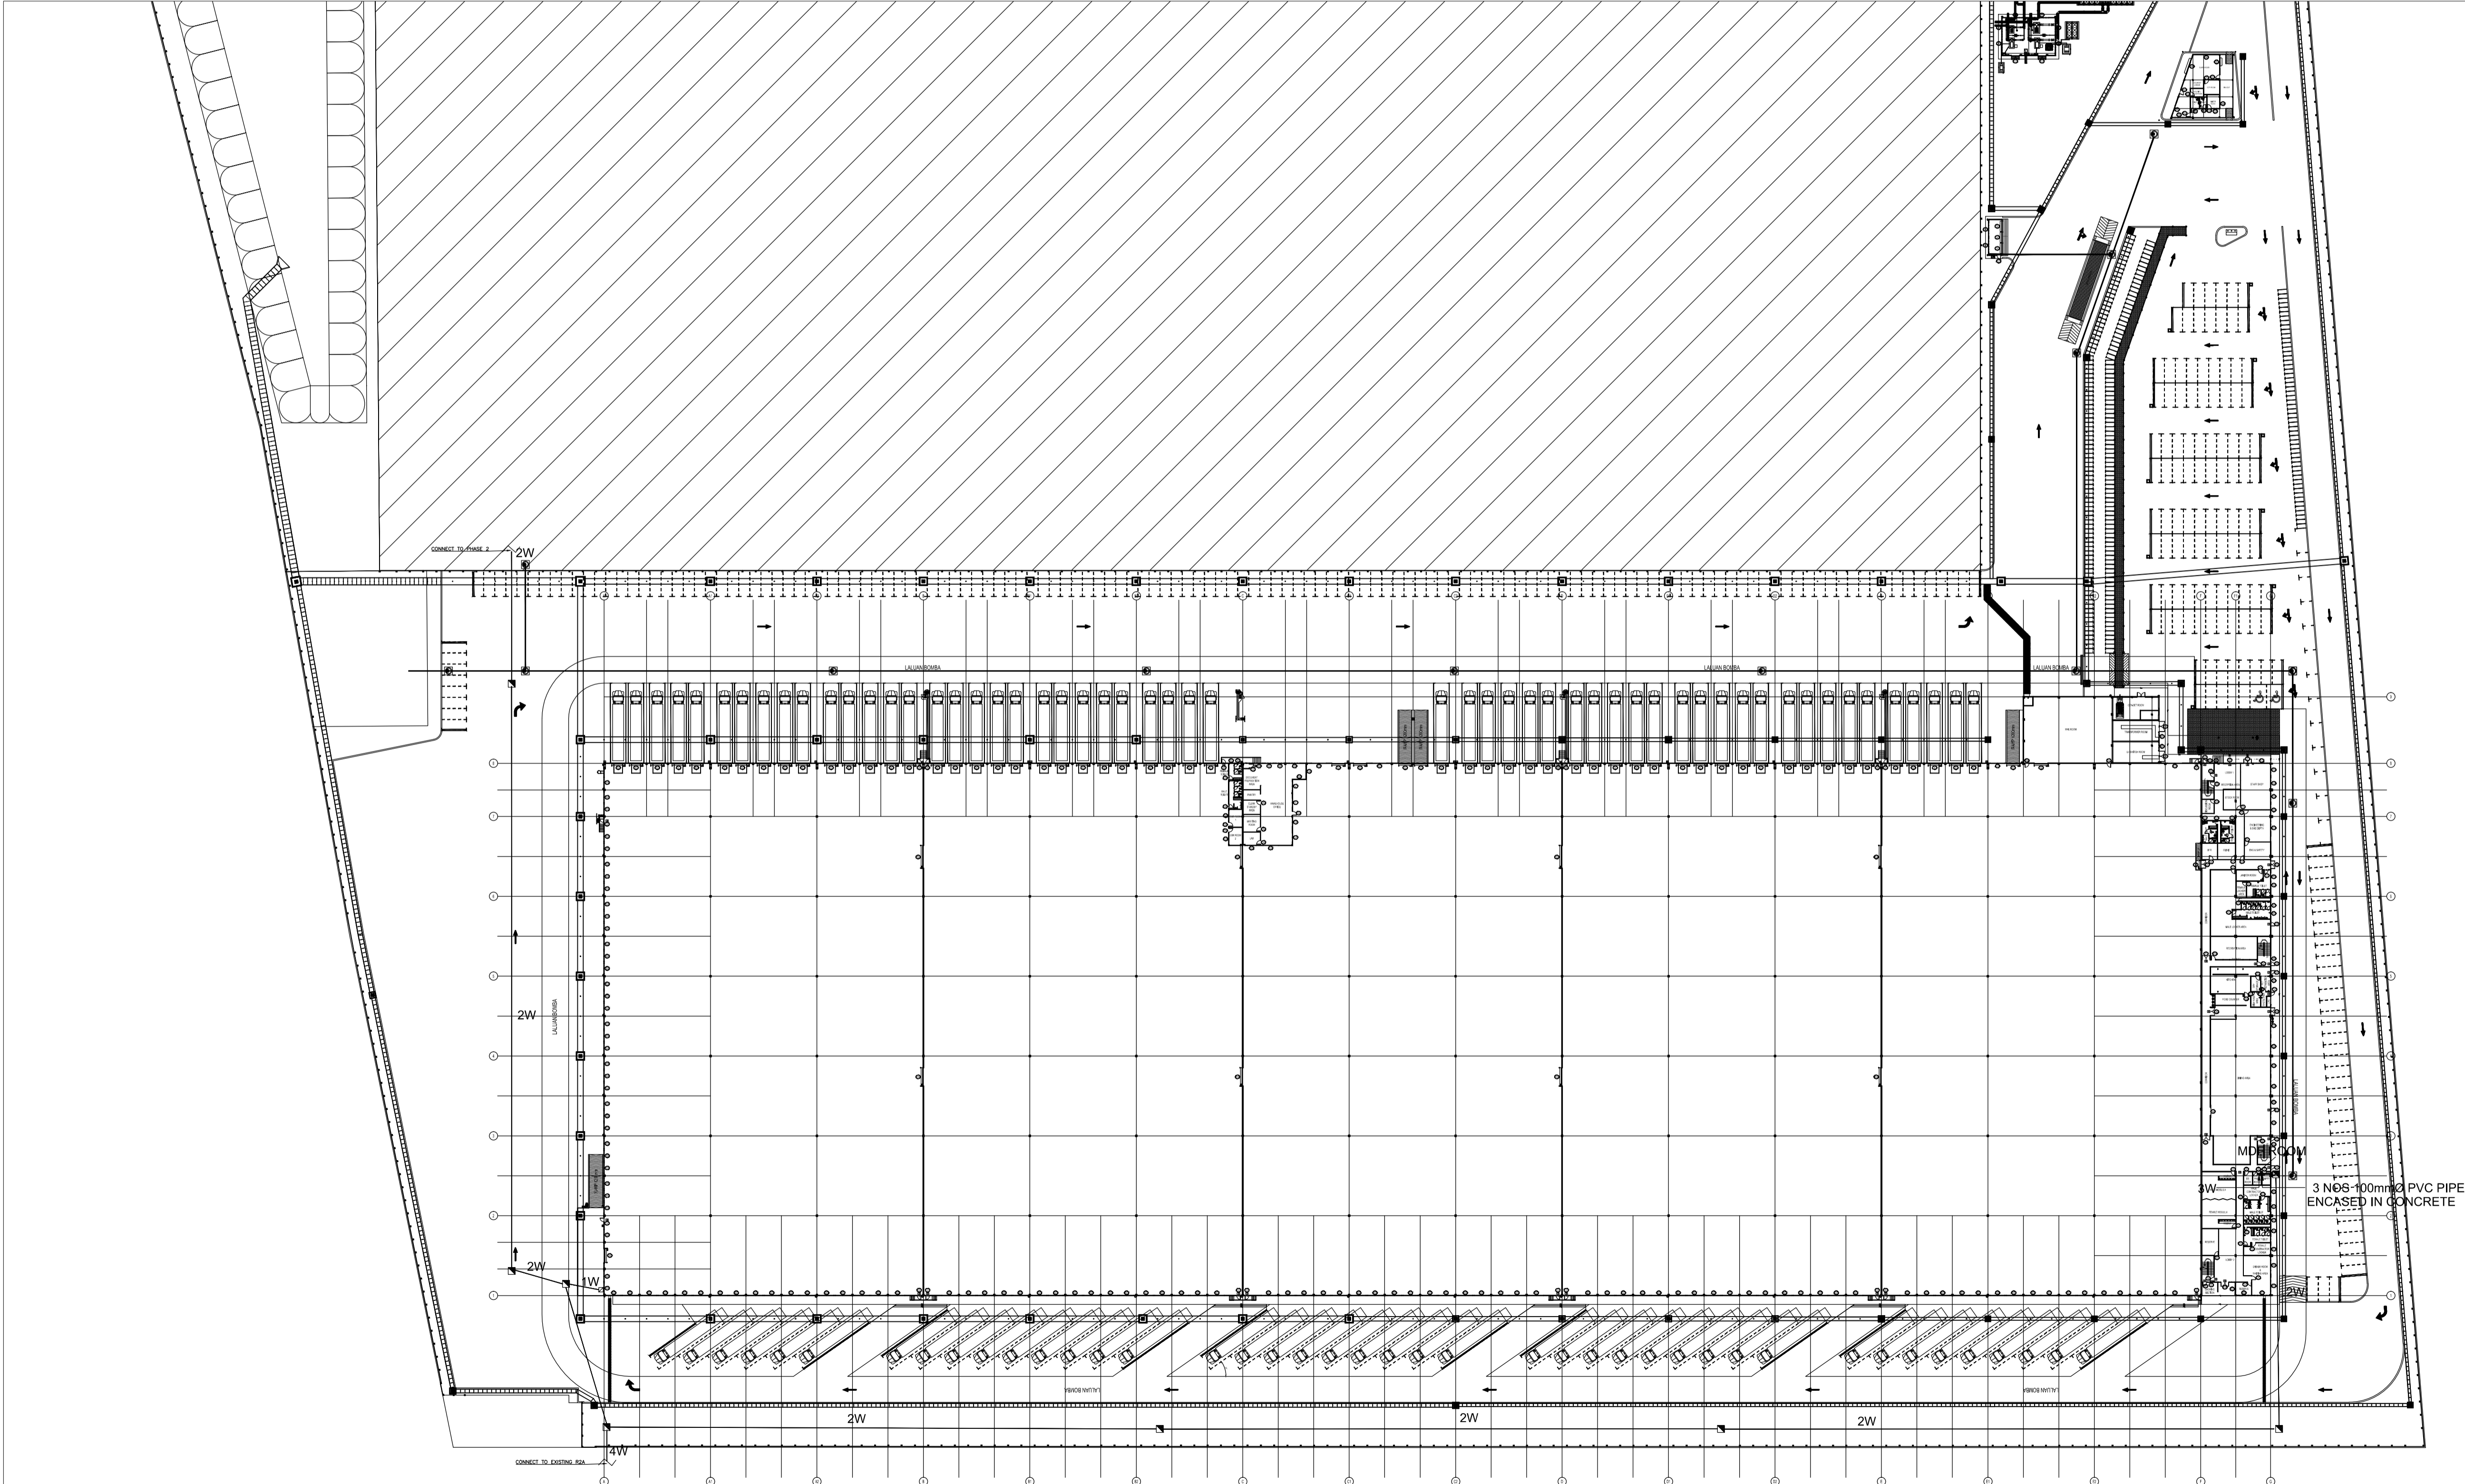

TAJUK KECIL LUKISAN :
 TELEPHONE INSTALLATION
 SITE PLAN, LOCATION PLAN & KEY PLAN
 TELEPHONE MANHOLE & DUCTING LAYOUT

This drawing is copyright of KOOI KEAT ARCHITECT. All Rights Reserved

Dibuat oleh	CHAN
Dilukis oleh	SKALIC
Revisi	00
Tgl.ih	DEC 2017

NO. RUJUKAN	NO. LUK.
KBSB-SEL-16424-TEL	01