

# AS-BUILT DRAWING

**TAJUK PROJEK**  
 KERLULUSAN PELAN BANGUNAN BAGI :  
 CADANGAN PEMBANGUNAN MEMBINA GUDANG  
 MERANGKUMI -  
 1. FASA 1 - GUDANG 1 TINGKAT ( 120m X 360m )  
 DENGAN PEJABAT / BLOK SOSIAL  
 2. TINGKAT SERTA SEBUAH PENCAWANG  
 ELEKTRIK DAN SERAH SEBAHAGIAN  
 TANAH DIBAWAH SEKSYEN 200 KTN  
 UNTUK KOLAM TAKUNGAN ( 2.414 ekar )  
 DIATAS LOT 7316 ( P.T. 3609 )  
 JALAN KLANG - BANTING, MUKIM TELUK PANGLIMA  
 GARANG, DAERAH KUALA LANGAT,  
 SELANGOR DARUL EHSAN.  
 UNTUK TUJUAN : RHB TRUSTEES BERHAD.  
 (AS TRUSTEE FOR AXIS REAL ESTATE INVESTMENT TRUST )

**TANDATANGAN PEMAJU**  
 MR. TONY CHIENG SIONG UNG NO K.P. : 730508-13-5227  
 (JAWATAN : PENSARAH URUSAN )  
**RHB TRUSTEES BERHAD (672019-U)**  
 (as trustee for AXIS-REIT)  
 LEVEL 11, TOWER ONE,  
 RHB CENTRE, JALAN TUN RAZAK,  
 50400 KUALA LUMPUR, MALAYSIA.  
 TEL : +603-9280 8799 FAX : +603-9280 8795

**MAKLUMAT ARKITEK**  
 AR. DOI KOOI KEAT K/P: 720817-07-5361  
**KOOI KEAT ARCHITECT**  
 NO.19, TAMAN BUKIT DUMBAR, 11600 PERANG, MALAYSIA.  
 TEL: 04-658 8867, 04-658 8478, EMAIL: k.kaat@koi.com  
 \*SAYA MEMPERAKUI BAHAWA BUTIRAN BUTIRAN DALAM PELAN PELAN ADALAH  
 MENURUT KEMERKANGAN KEMERKANGAN INDIKATOR KECIL BANGUNAN BERGAMBAR  
 SELANGOR 1998 DAN SAYA SETULU TERIMA TANGGUNG JAWAB PENUH DENGAN  
 SEWAJARNYA.\*

**TANDATANGAN ARKITEK**  
 AR. DOI KOOI KEAT  
**ARKITEK PROFESIONAL**  
 NO. Pendaftaran LAM: ACP 81  
**KOOI KEAT ARCHITECT**

**TANDATANGAN JURUTERA MEKANIKAL & ELEKTRIKAL**  
**HAN YANG CONSULTANCY SDN BHD**  
 MECHANICAL & ELECTRICAL CONSULTING ENGINEERS  
 12-B, Medan Angkasa 2,  
 11500 Bandar Baru Ayer Itam,  
 Pulau Pinang.  
 Tel: 04-8234489 Fax: 04-8292289  
 E-mail : hanyang.sdn.bhd@gmail.com


**MAIN CONTRACTOR :**  
**AME CONSTRUCTION SDN BHD**  
 NO 18 JALAN ANGKASA MAS 6,  
 KAWASAN PERINDUSTRIAN TEBRAU 2,  
 81100 JOHOR BAHRU, JOHOR.  
 TEL: 07- 355 5111  
 FAX: 07- 3541648

**ELECTRICAL CONTRACTOR**  
**Kejuruteraan Broad-Way Sdn. Bhd.**  
 NO.29, JALAN JINTAN, TEL: 03-91317672  
 TAMAN SUPREME, CHERAS, FAX: 03-91319735  
 56100, KUALA LUMPUR. EMAIL: k\_broadway\_sb@yahoo.com



**TAJUK KECIL LUKISAN :**  
**GUARD HOUSE**  
 - LIGHTING, POWER  
 - AND LIGHTNING LAYOUT

This drawing is copyright of KOOI KEAT ARCHITECT.  
 All Rights Reserved  
 Disemak oleh: CHAN  
 Skala: 00  
 Revisi: 00  
 Tarikh: DEC 2017

NO. RUJUKAN: KBSB/SEL-16424-WH-E  
 NO. LUK.: 05

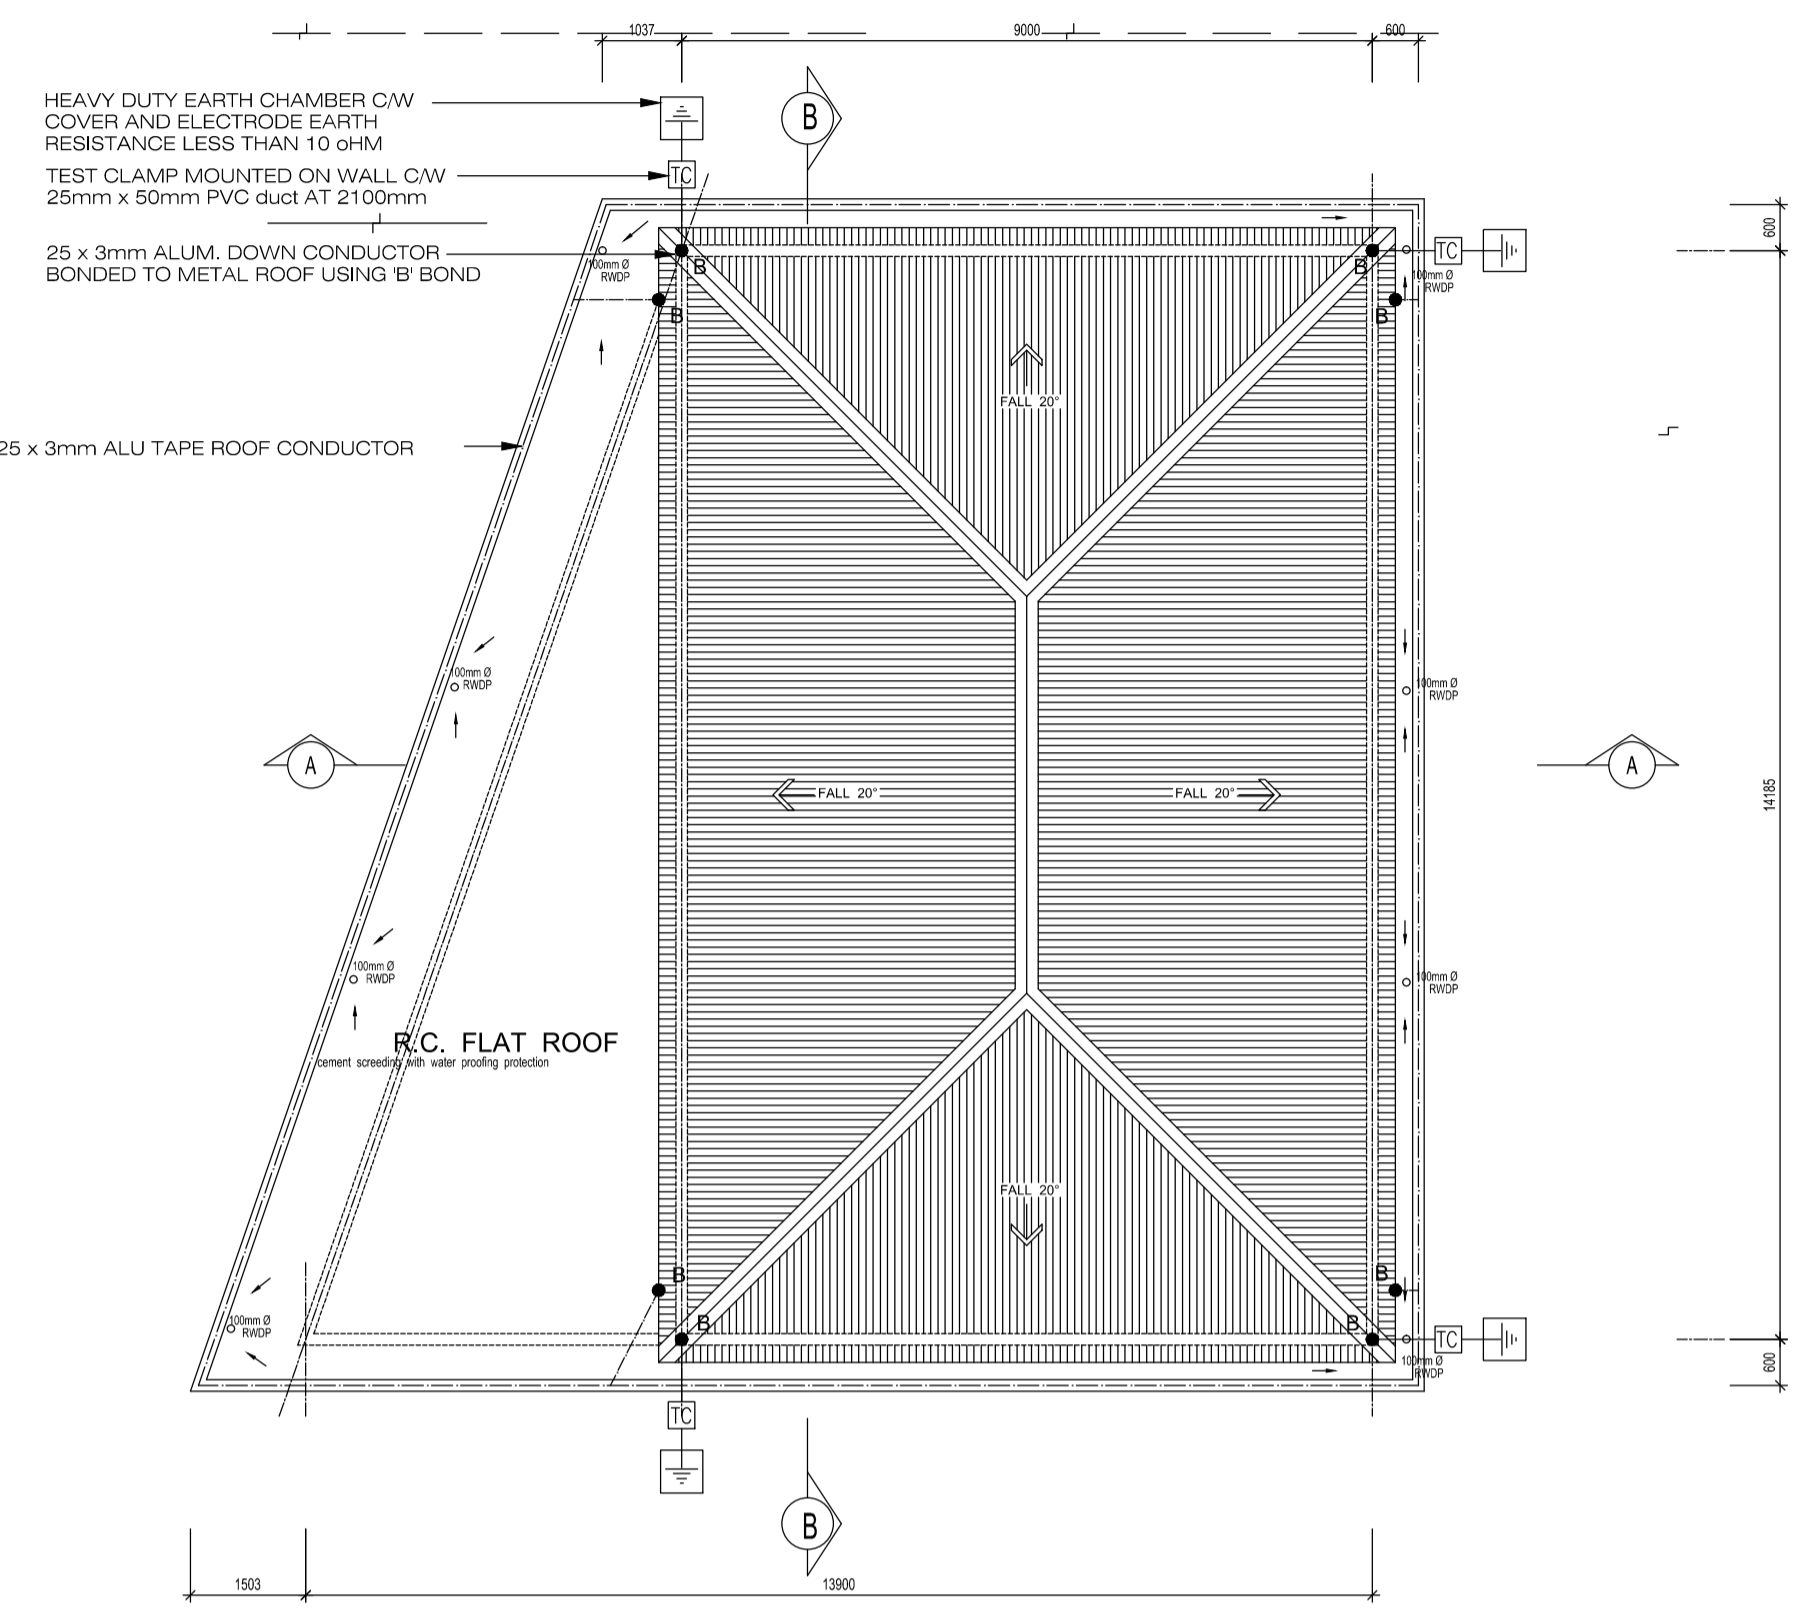

**ROOF PLAN**

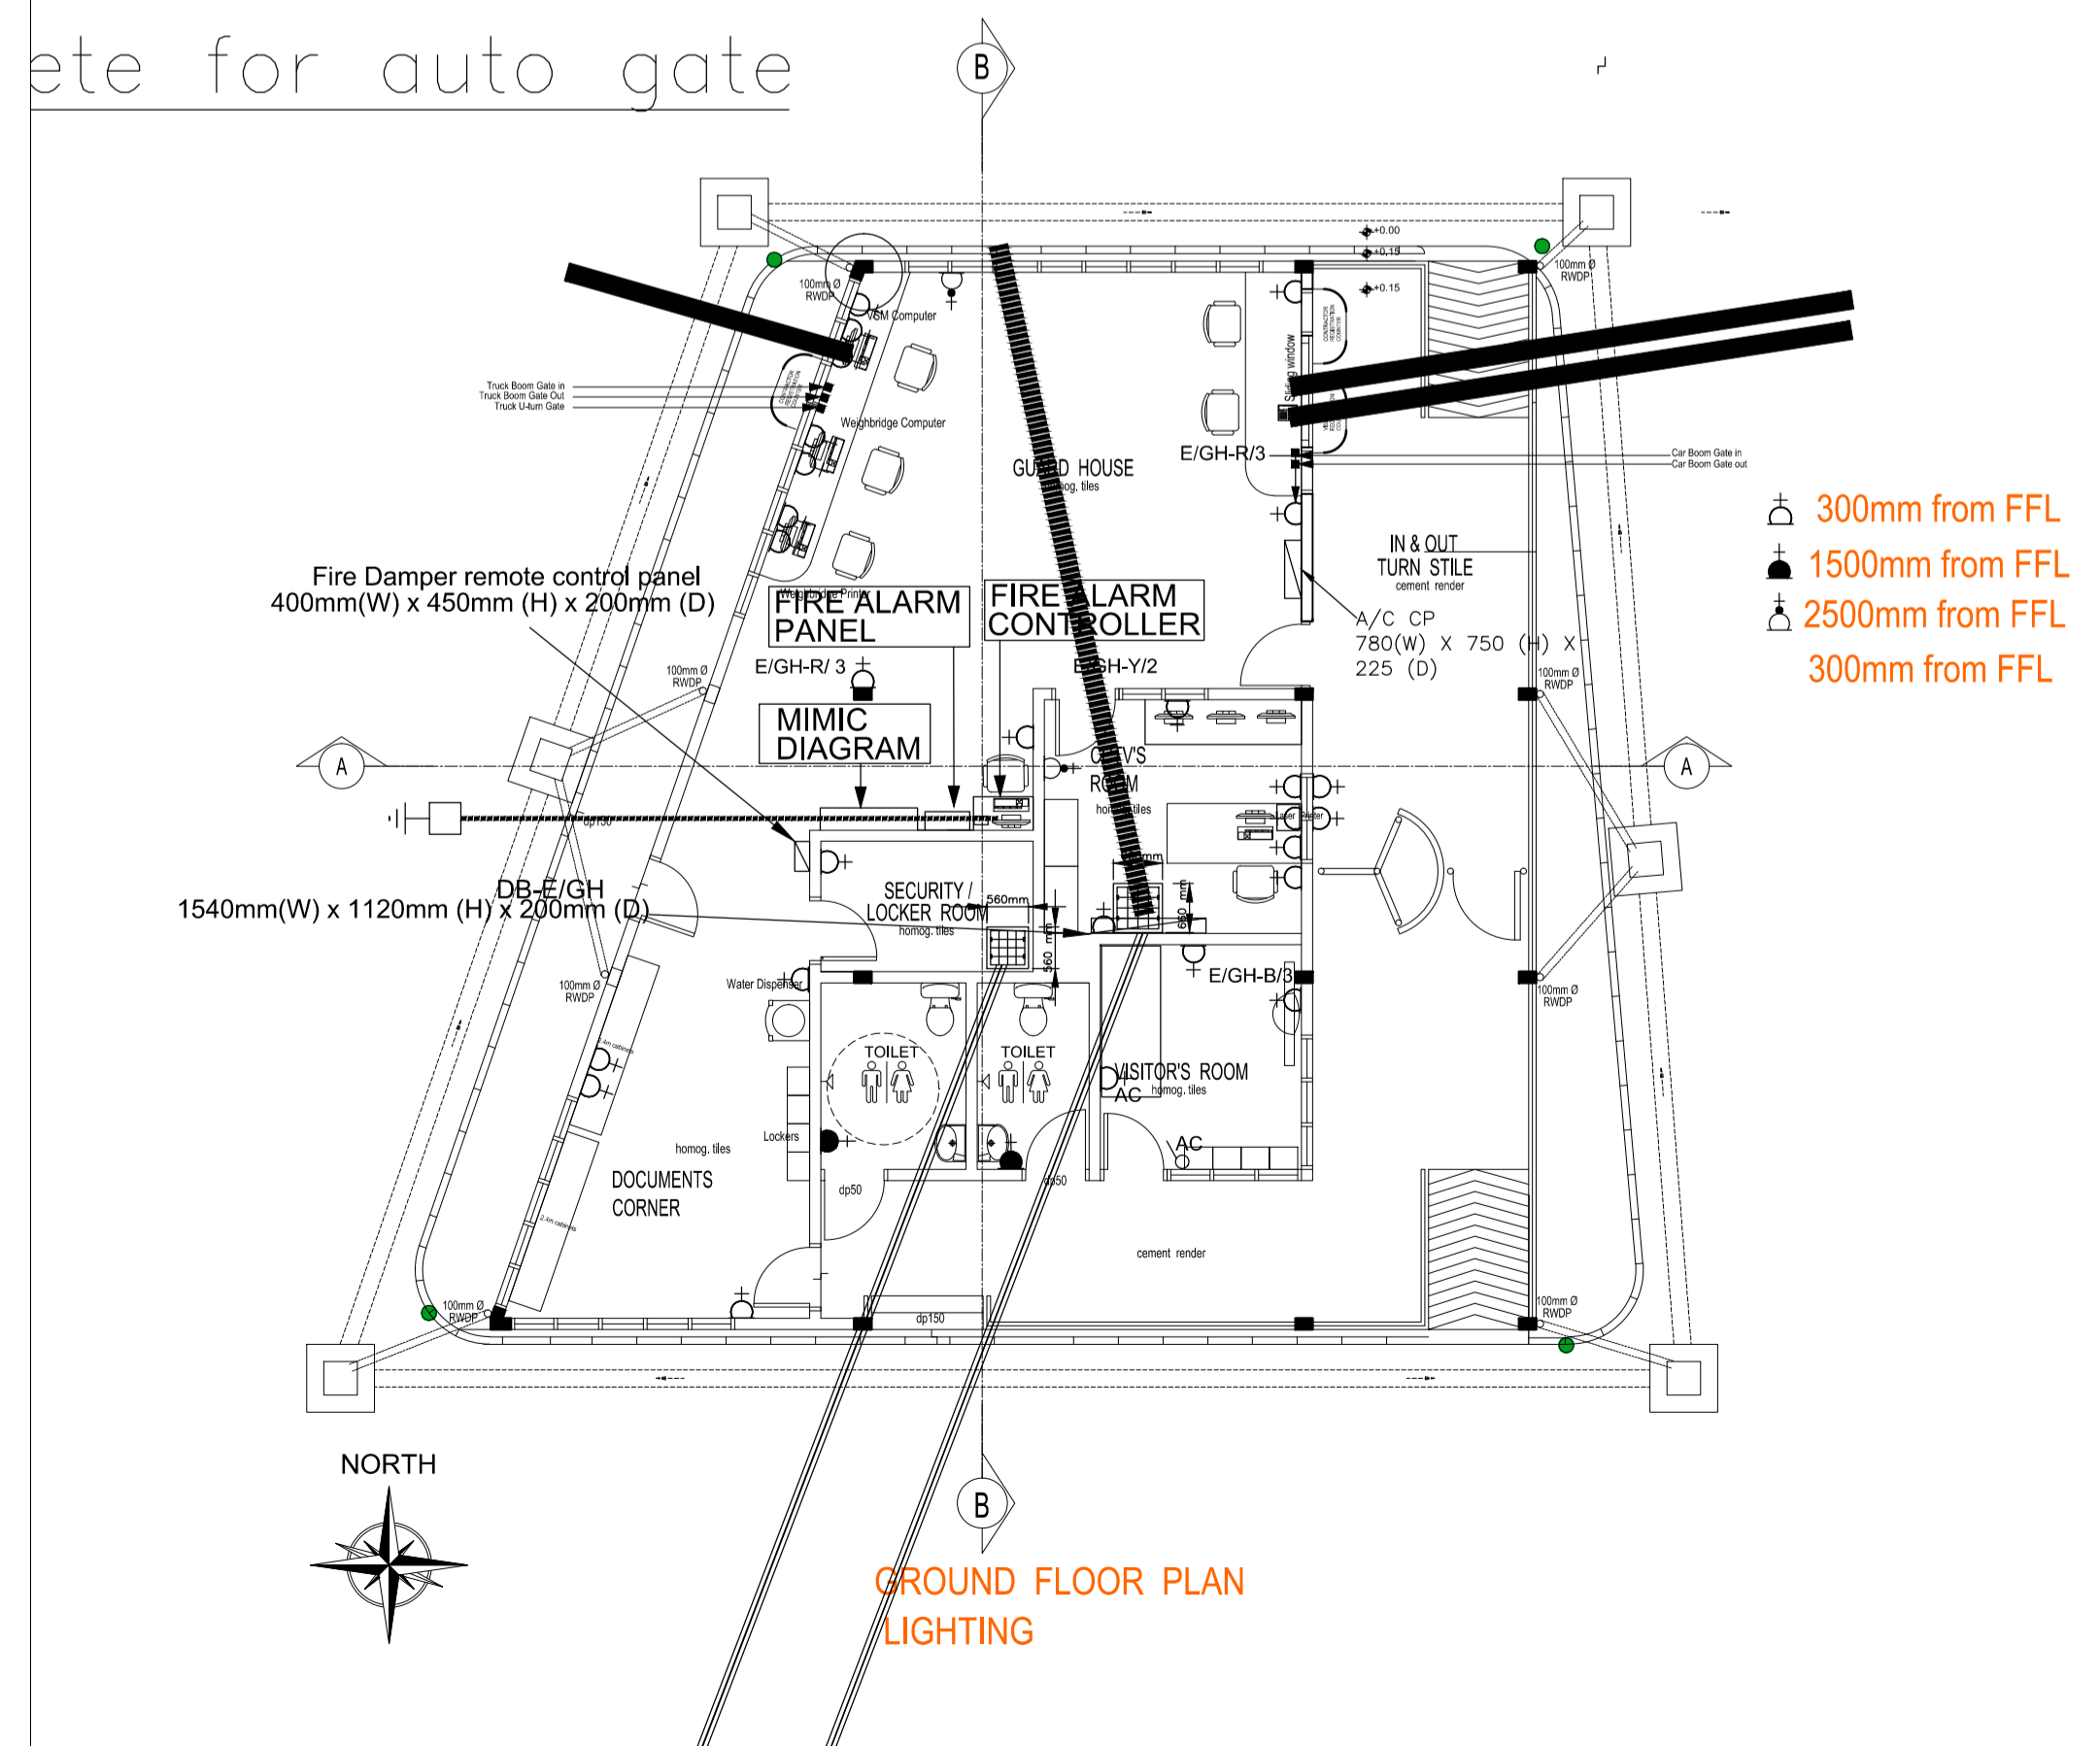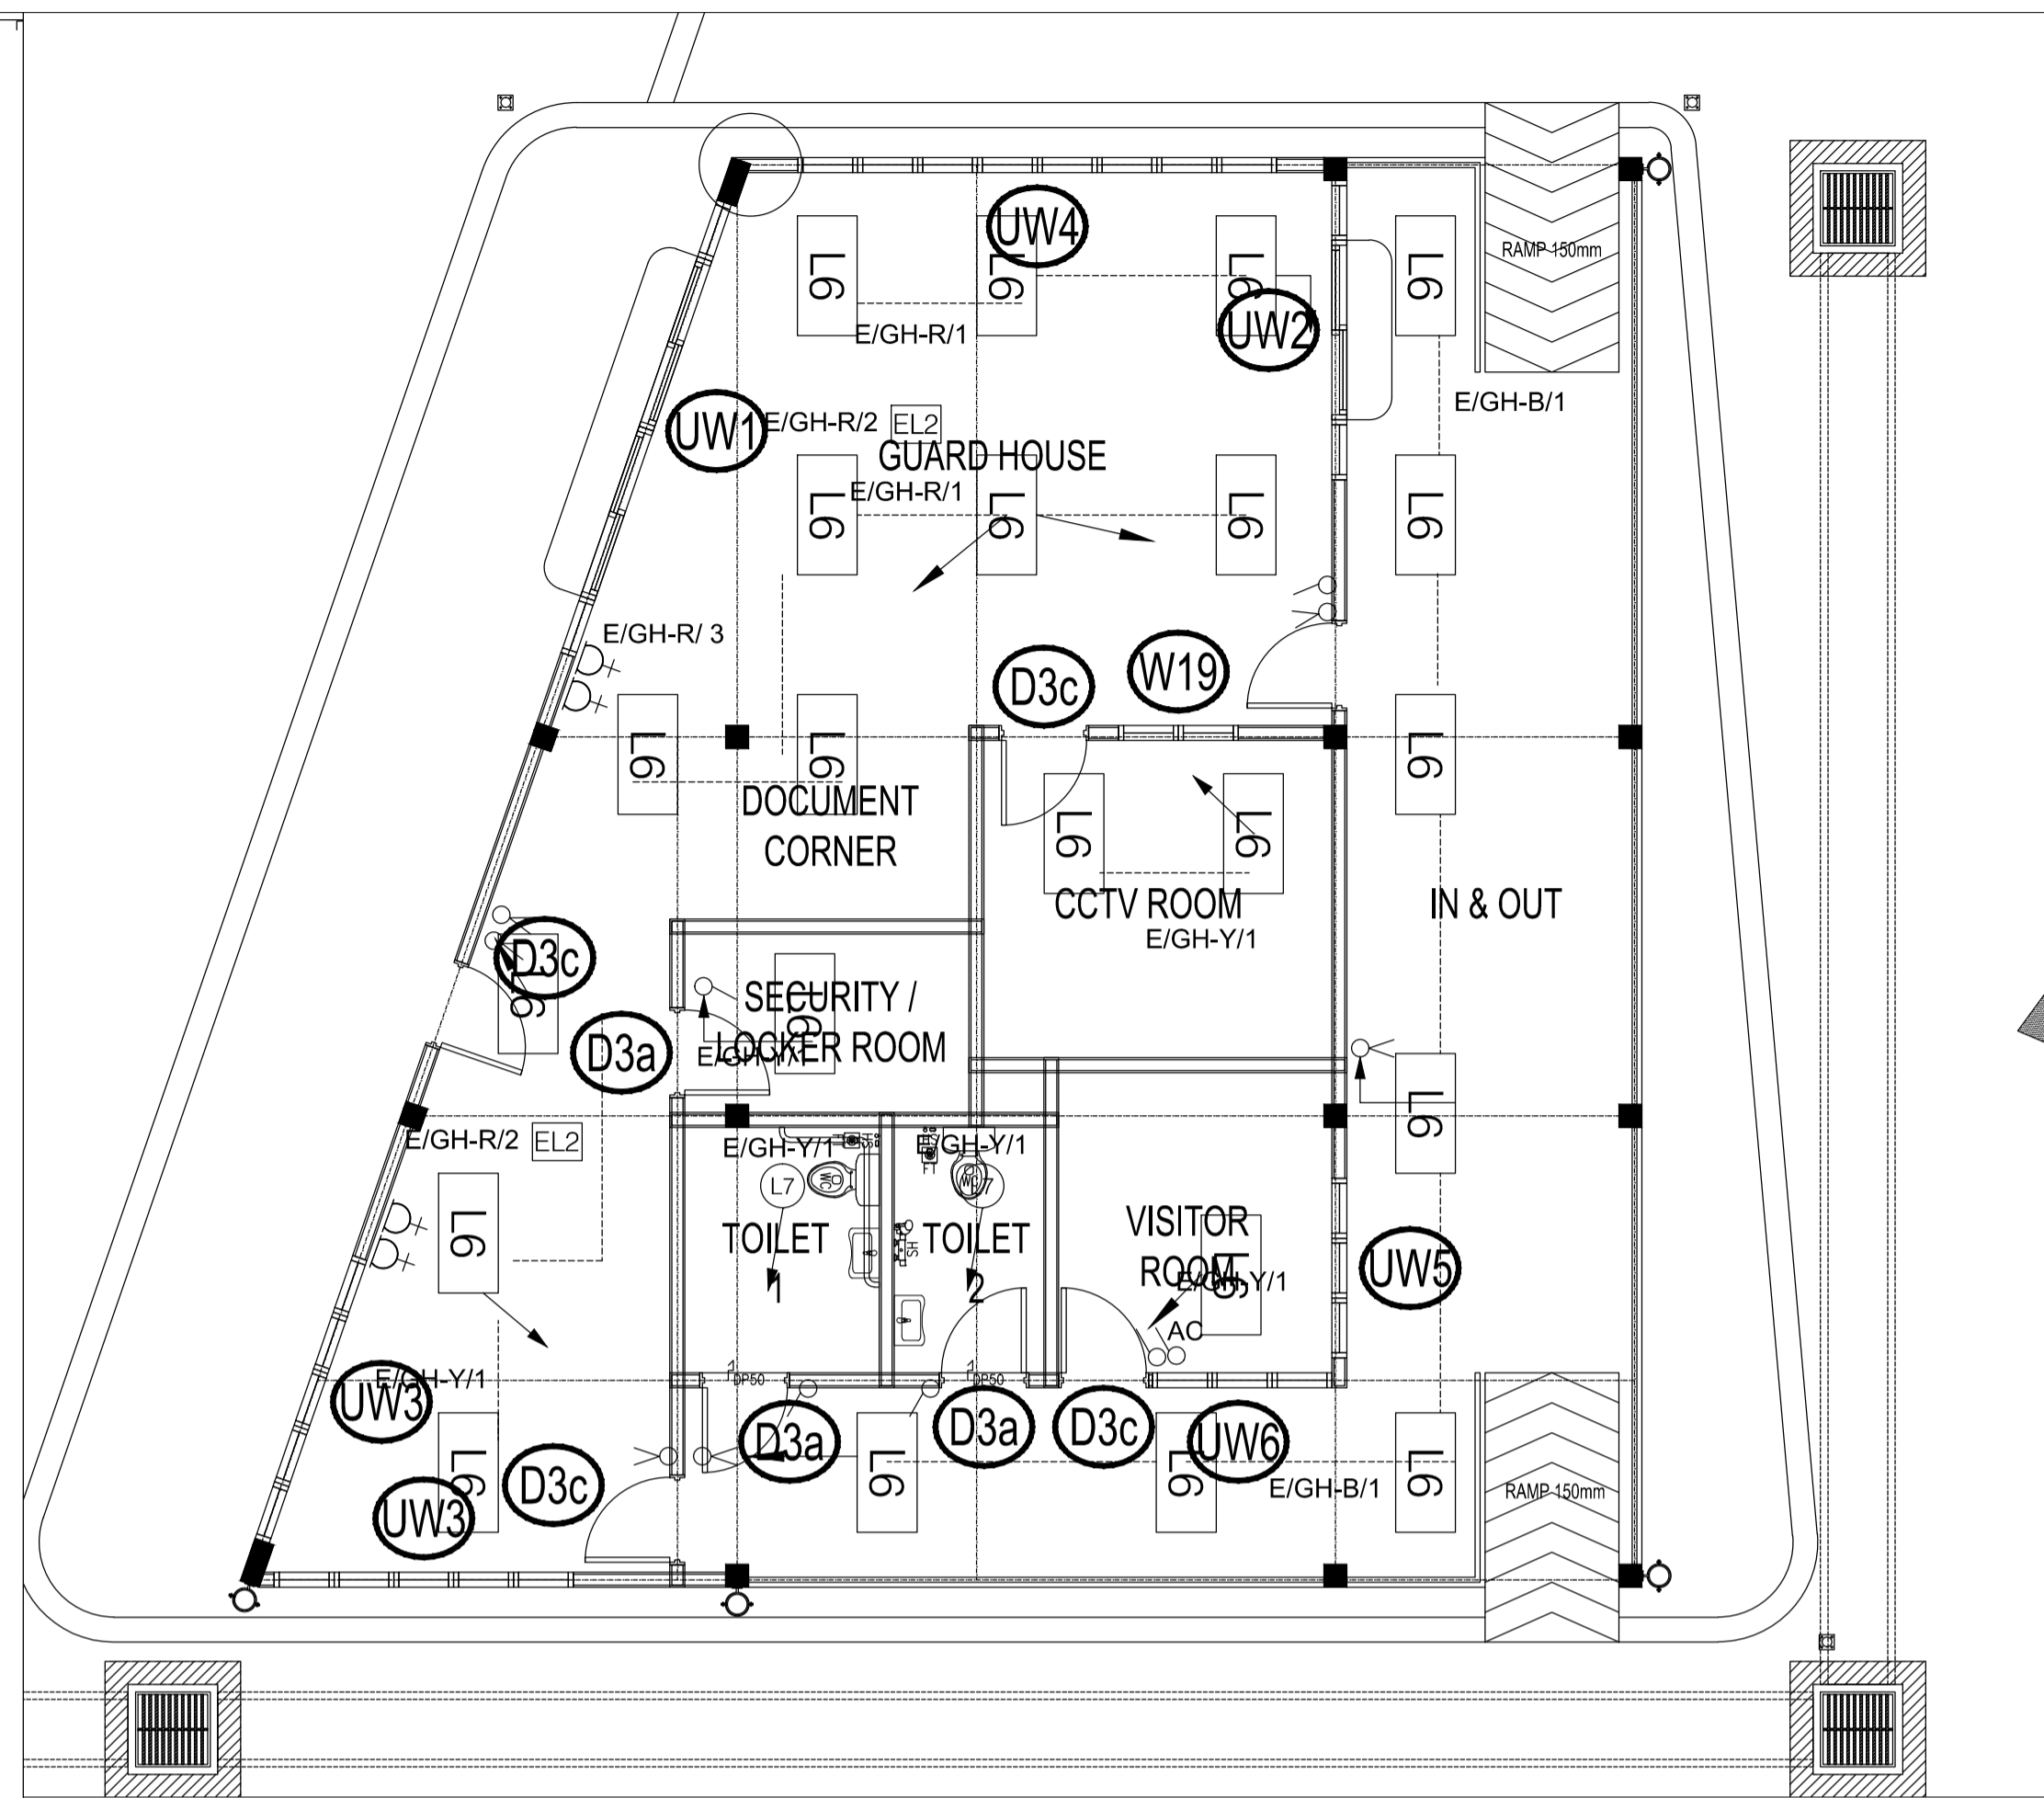

**GROUND FLOOR PLAN LIGHTING**