




DETAIL 'F'  
SCALE : 1:50

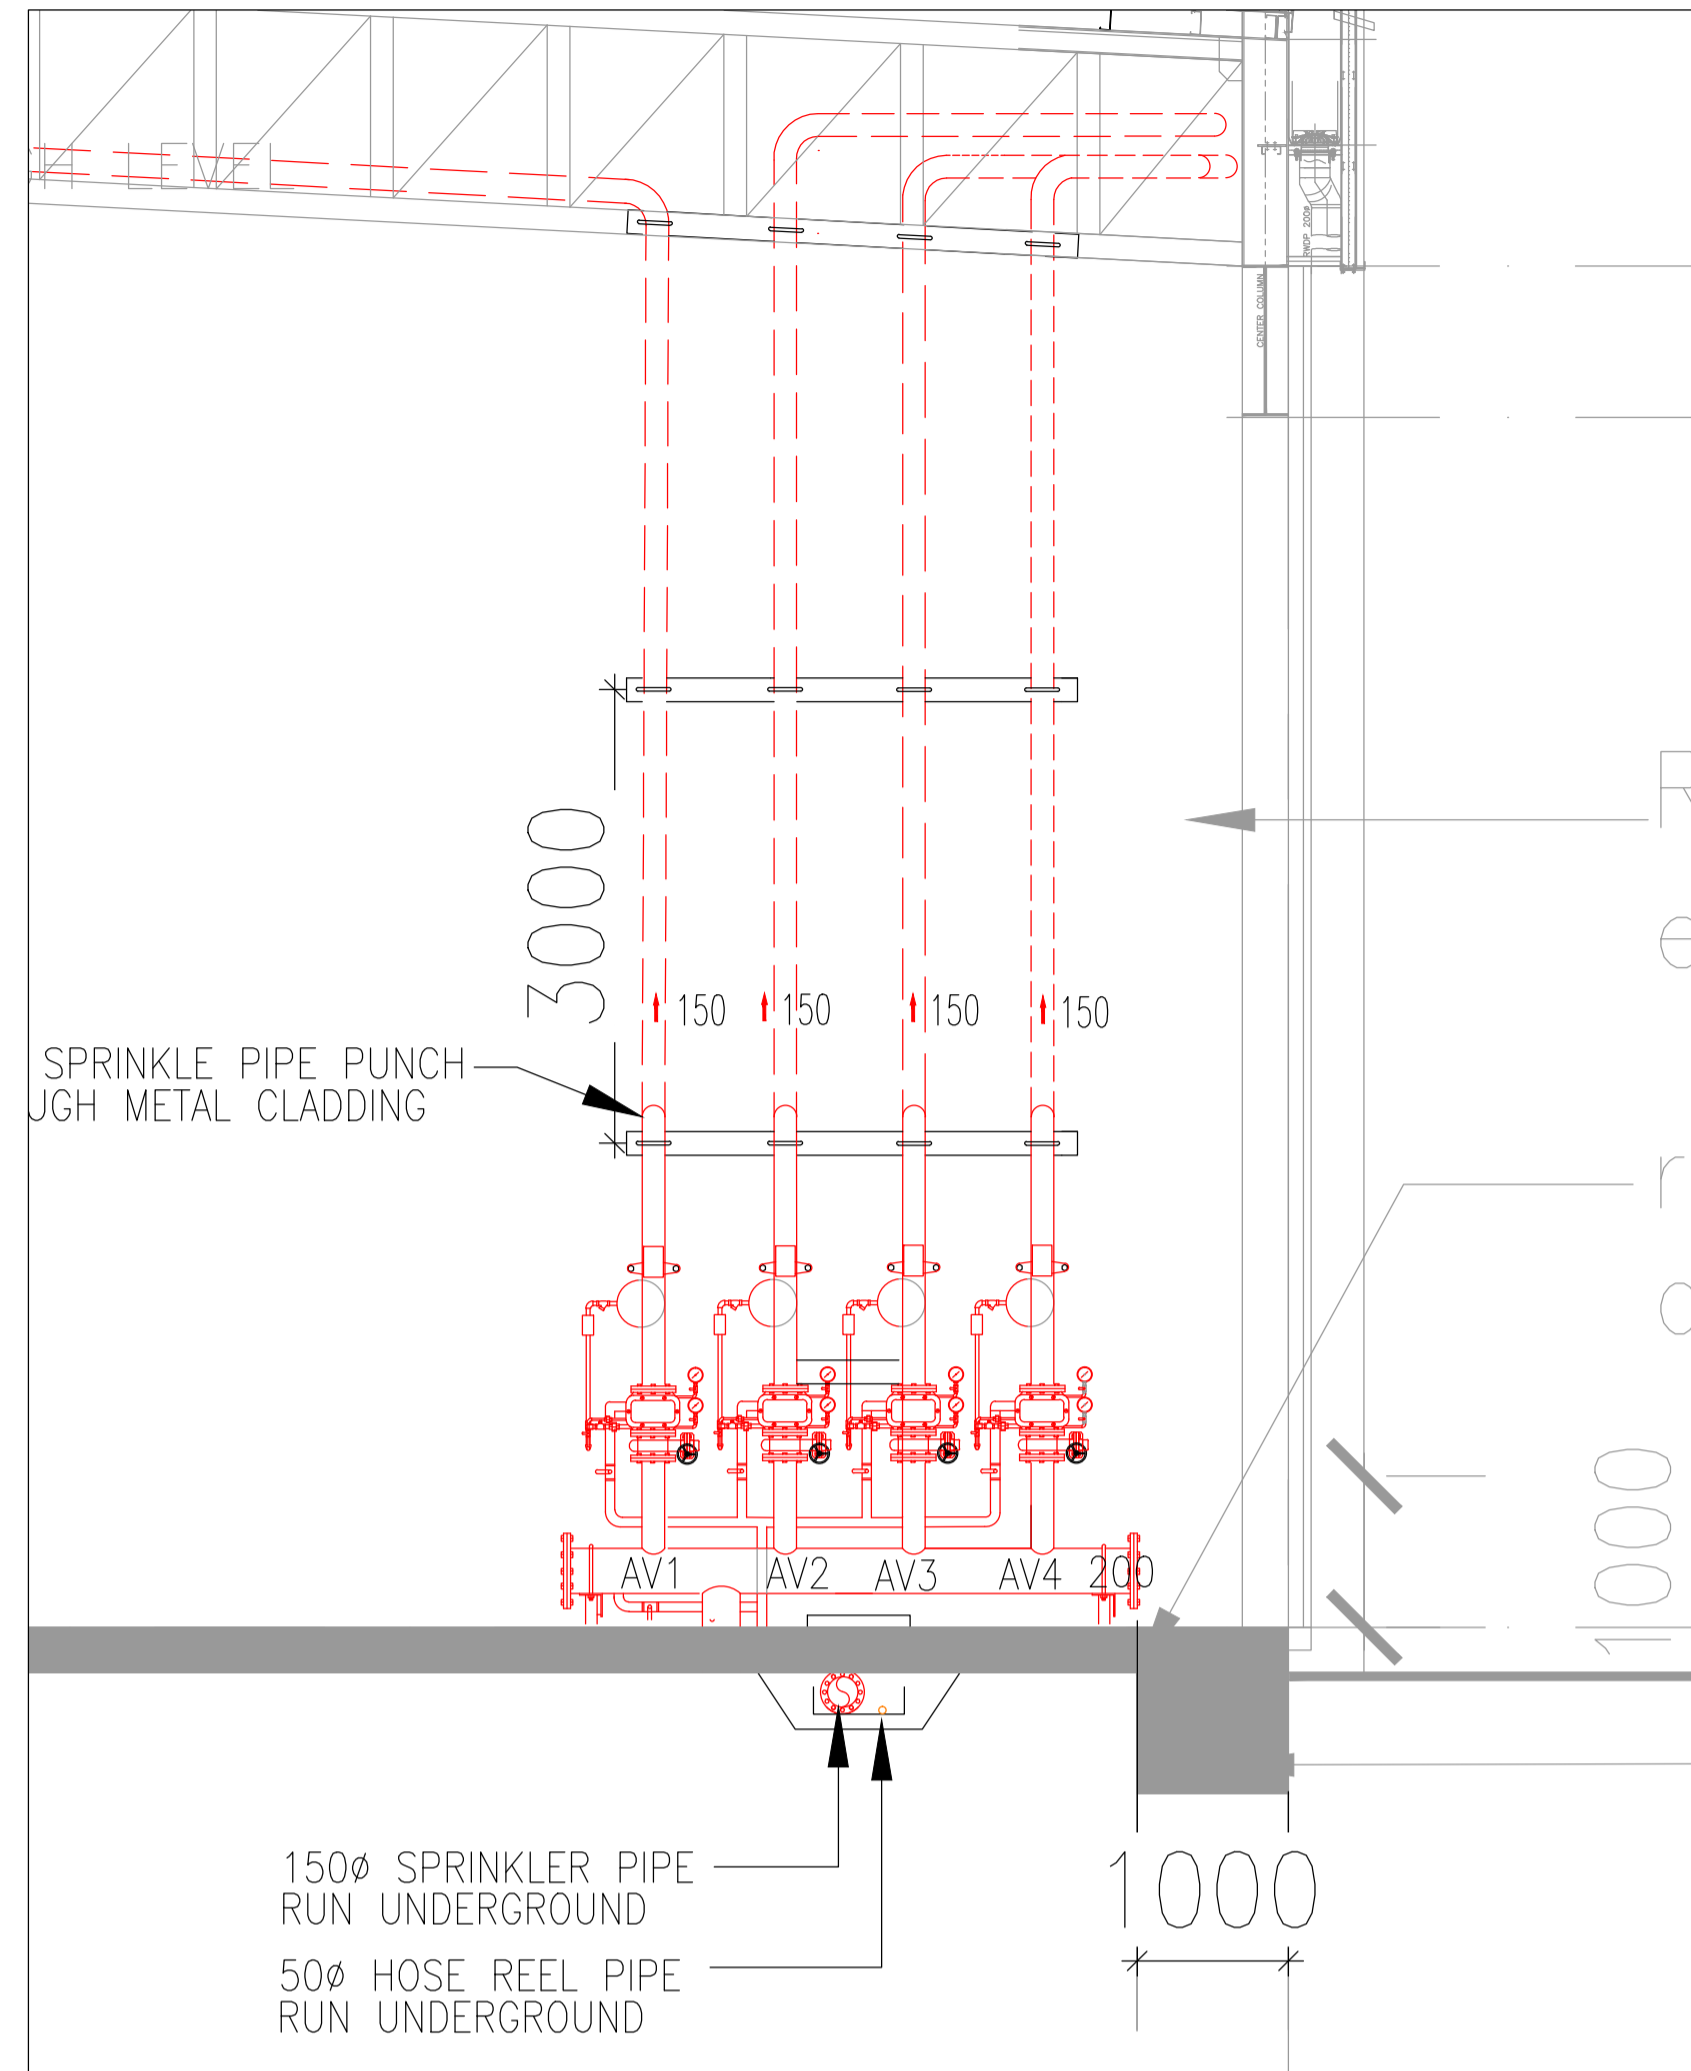

DETAIL 'G'  
SCALE : 1:50

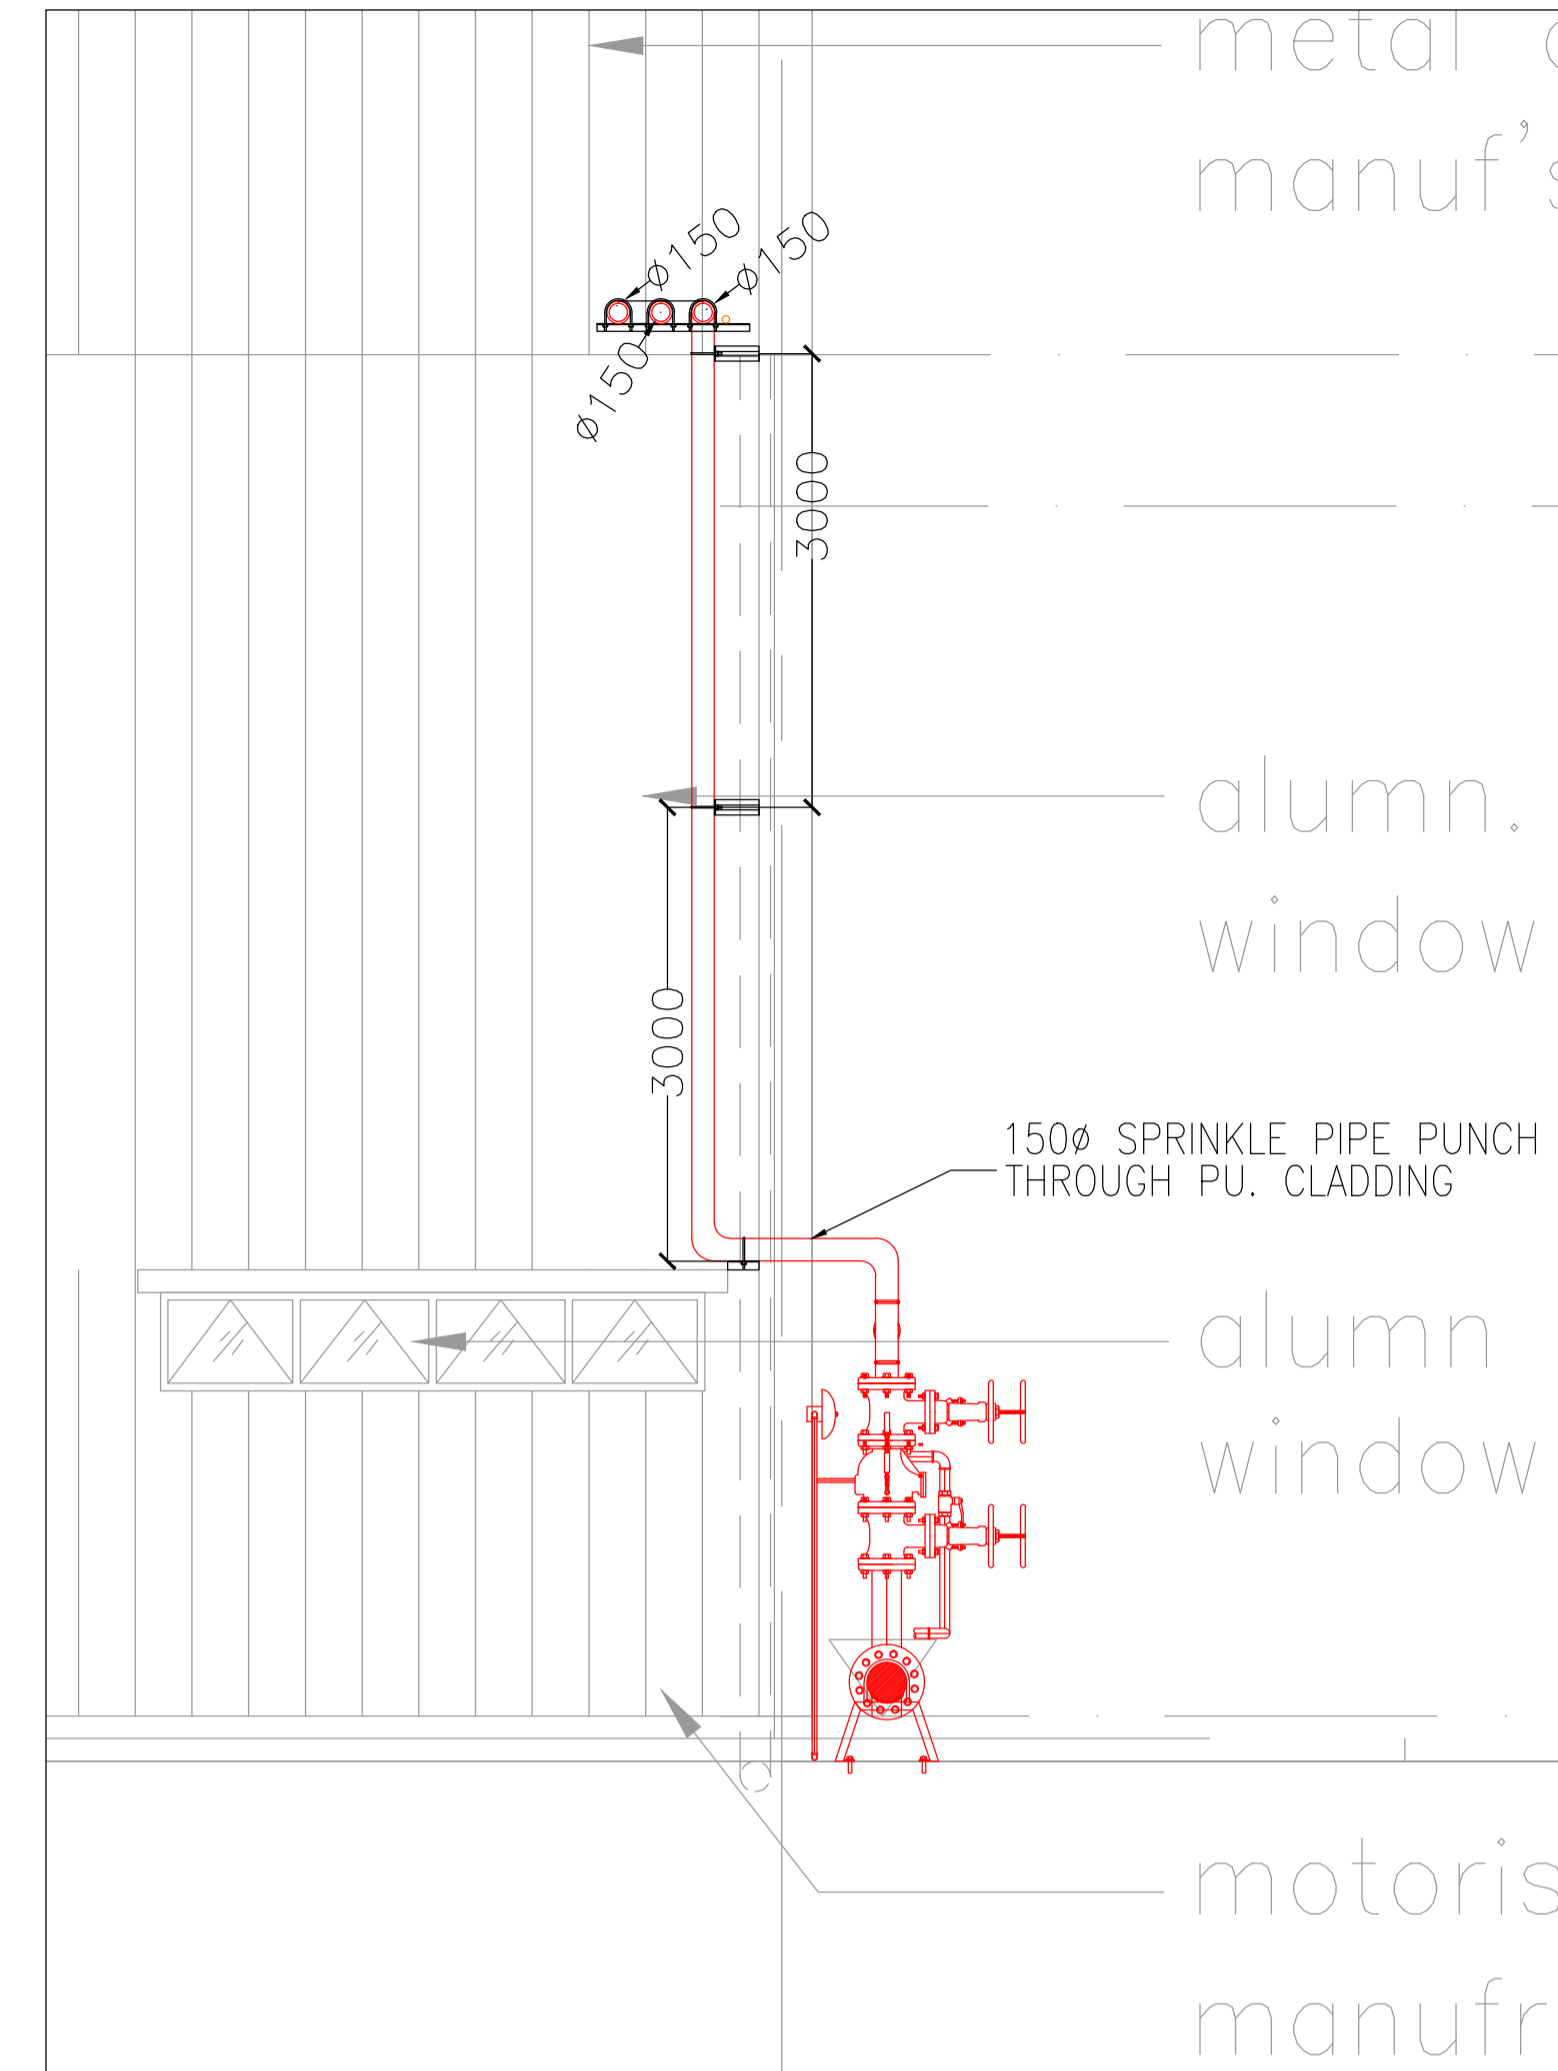

SIDE VIEW FOR ALARM VALVE INSTALLATION  
SCALE : 1:50

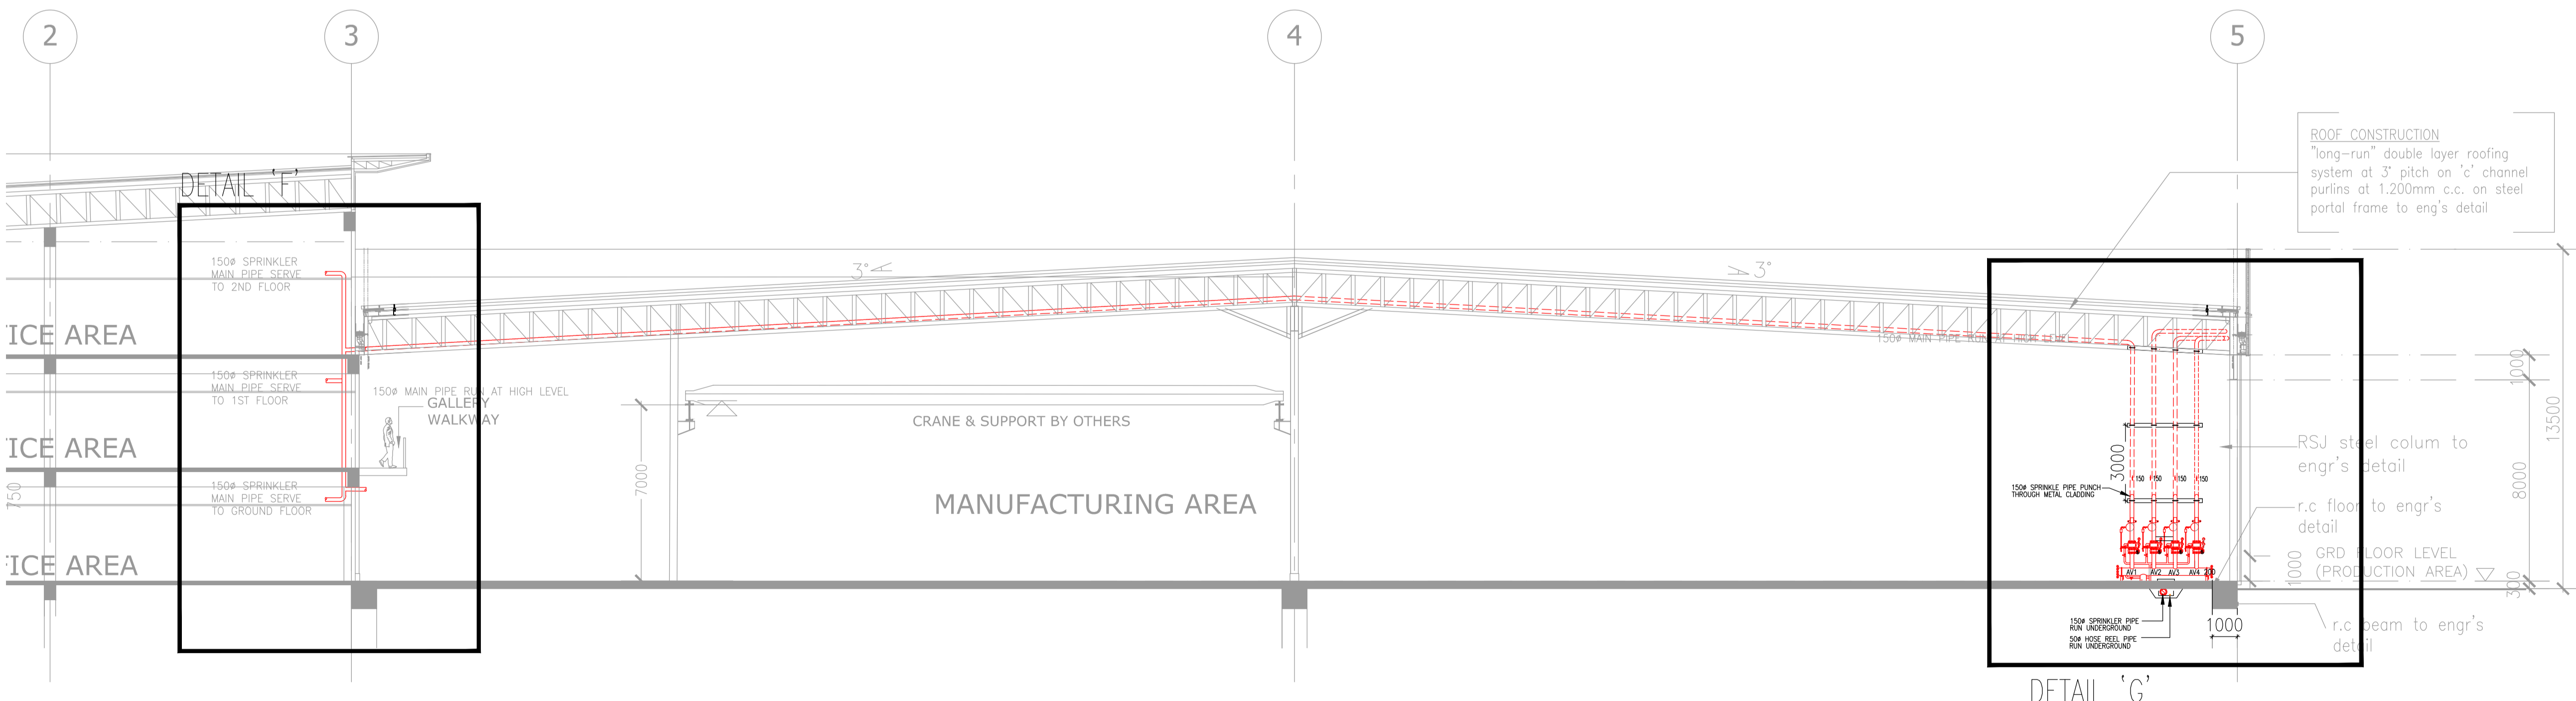

OFFICE AREA - GRID LINE 3 - 5

AS-BUILT DRAWING

TAJUK PROJEK :  
**PERMOHONAN KEBERATAN MERANCANG  
PENDIRIAN BANGUNAN BAGI CADANGAN  
PEMBANGUNAN KILANG PENGELUARAN  
KOMPONEN KAPAL TERBANG DI ATAS  
SEBAHAGIAN LOT 1210, SEKSYEN U3, 40150  
MUKIM DAMANSARA, DAERAH PETALING,  
SELANGOR DARUL EHSAN.**

UNTUK TETUAN :  
**RHB TRUSTEES BERHAD  
(As Trustee for Axis Real Estate Investment Trust)**

PEMILIK TANAH :  
**MALAYSIA AIRPORTS HOLDING BERHAD  
(MAHB) (48792-W)  
MALAYSIA AIRPORTS CORPORATE OFFICE,  
PERSIARAN KORPORAT KLIA,  
64000 KLIA, SERAPANG,  
SELANGOR DARUL EHSAN  
Tel: +603 8777 7000 Fax: +603 8777 7589**

PEMILIK BANGUNAN :  
**RHB TRUSTEES BERHAD (573019-U)  
(As Trustee for Axis Real Estate Investment Trust)  
RHB Trustees Berhad  
TINGKAT 11, TOWER ONE,  
RHB CENTRE, JALAN TUN RAZAK,  
60400 KUALA LUMPUR,  
WILAYAH PERSEKUTUAN KUALA LUMPUR.  
Tel: +603 9280 8799 Fax: +603 9280 8796**

T.T ARKITEK :  
**KOOI KEAT ARCHITECT  
no.19, Taman Bukit Dumbar, 11600 penang, malaysia.  
tel: 04-659 9967 fax: 04-656 8478 e-mail: kooikeat@kooikeatarchitect.com.my**

**Ar. Ooi Kooi Keat  
ARKITEK  
No. Pendaftaran LAM : A/O 61**

MAIN CONTRACTOR :  
**AME CONSTRUCTION SDN BHD  
NO 18 JALAN ANGKASA MAS 6,  
KAWASAN PERINDUSTRIAN TEBRAU 2,  
81100 JOHOR BAHRU, JOHOR.  
TEL: 07- 355 5111  
FAX: 07- 3541648**

PERUNDING M & E :  
**HAN YANG CONSULTANCY SDN BHD  
MECHANICAL & ELECTRICAL CONSULTING ENGINEERS  
Tingkat 1, No. 19, Lorong Desa Pauh 1,  
Taman Desa Pauh, 13700 Perai,  
Pulau Pinang.  
Tel: 04-3979100 Fax: 04-3979101  
E-mail : hanyang.sdn.bhd@gmail.com**

**FIRE PROTECTION SYSTEM**  
TAJUK LUKISAN:  
DETAILS DRAWING NO.3  
- WAREHOUSE AREA  
- ALARM VALVE DETAIL

SCALE : 1:150  
DATE : JANUARY 2019  
DRAWING BY : FRANCIESE KANG  
CHECK BY : STEVEN  
DRAWING NO : 3445/NF/AAC/2018-DTL-3