ZONE 3

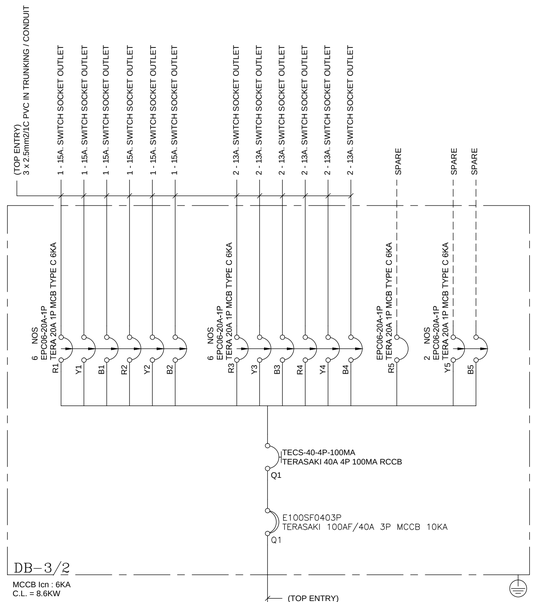

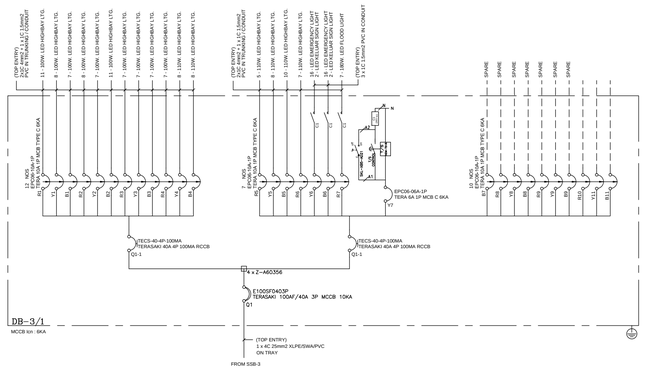

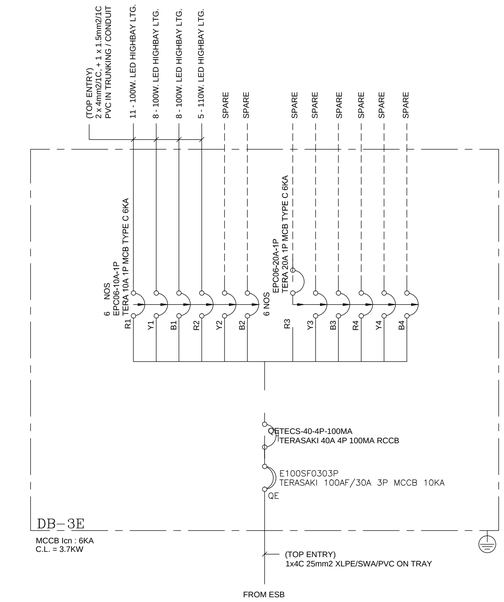

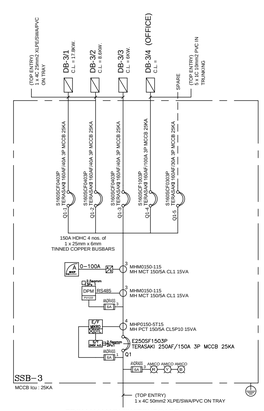

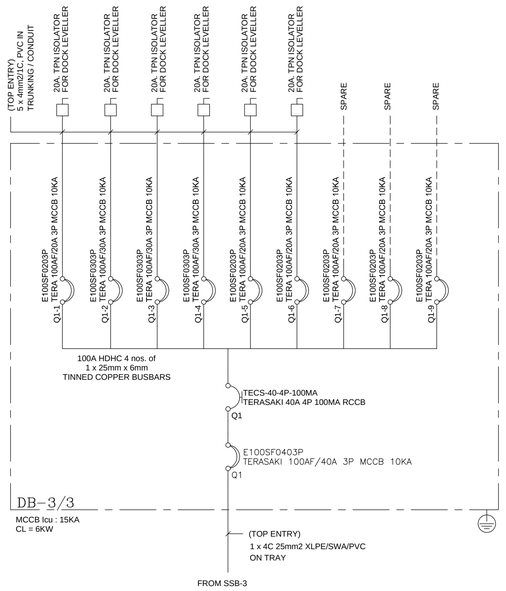

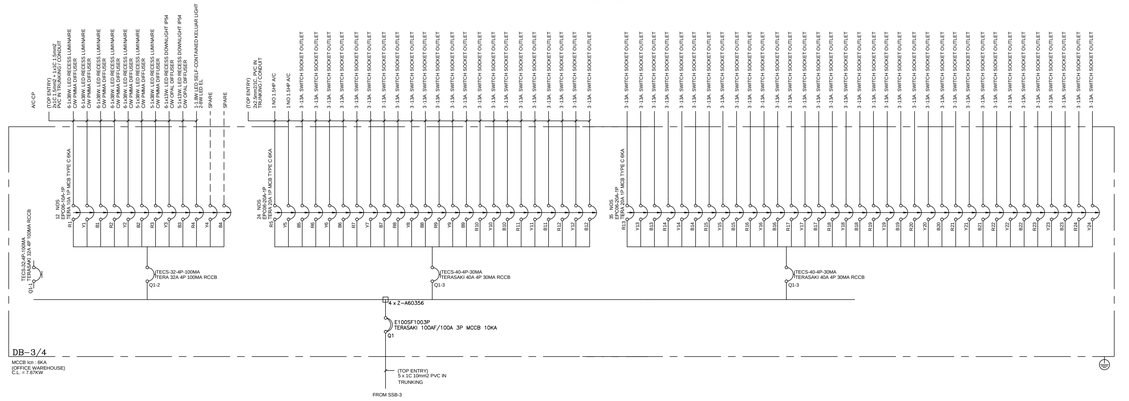

AS-BUILT DRAWING

TAJUK PROJEK

KERLULUSAN PELAN BANGUNAN BAGI :
CADANGAN PEMBANGUNAN MEMBINA GUDANG MERANGKUMI :-
1. FASA 1 - GUDANG 1 TINGKAT (120m X 360m)
DENGAN PEJABAT / BLOK SOSIAL
2 TINGKAT SERTA SEBUAH PENCAWANG ELEKTRIK DAN SERAH SEBAHAGIAN TANAH DIBAWAH SEKSYEN 200 KTN
UNTUK KOLAM TAKUNGAN (2.414 ekar)
DIATAS LOT 7316 (P.T. 3609)
JALAN KLANG - BANTING, MUKIM TELUK PANGLIMA GARANG, DAERAH KUALA LANGAT,
SELANGOR DARUL EHSAN.

UNTUK TETUAN : RHB TRUSTEES BERHAD.
(AS TRUSTEE FOR AXIS REAL ESTATE INVESTMENT TRUST)

TANDATANGAN PEMAJU

MR. TONY CHIENG SIONG UNG NO K.P : 730508-13-5227

(JAWATAN : PENGARAH URUSAN)
RHB TRUSTEES BERHAD (573019-U)
(as trustee for AXIS-REIT)
LEVEL 11, TOWER ONE,
RHB CENTRE , JALAN TUN RAZAK,
50400 KUALA LUMPUR, MALAYSIA.
TEL: +603-9280 8799 FAX : +603-9280 8796

MAKLUMAT ARKITEK

TANDATANGAN ARKITEK

OOI KOOI KEAT K/P: 720817-07-5361
AR. OOI KOOI KEAT
ARKITEK PROFESIONAL
No. Pendaftaran LAM : A10 81
K O O I K E A T A R C H I T E C T
no.19, taman bukit dumbar, 11600 penang, malaysia.
tel :04-659 9987 fax :04-656 8478 e-mail :keatarch@gmail.com
* SAYA MEMPERAKUI BAHAWA BUTIRAN-BUTIRAN DALAM PELAN-PELAN ADALAH MENURUT KEHENDAK-KEHENDAK UNDANG-UNDANG KECIL BANGUNAN SERAGAM SELANGOR 1986 DAN SAYA SETUJU TERIMA TANGGUNG JAWAB PENUH DENGAN SEWAJARNYA.*

TANDATANGAN JURUTERA MEKANIKAL & ELEKTRIKAL

HAN YANG CONSULTANCY SDN BHD
MECHANICAL & ELECTRICAL CONSULTING ENGINEERS
12–B, Medan Angsana 2,
11500 Bandar Baru Ayer Itam,
Pulau Pinang.
Tel: 04–8294489 Fax: 04–8292289
E–mail : hanyang.sdn.bhd@gmail.com

MAIN CONTRACTOR :

AME CONSTRUCTION SDN BHD
NO 18 JALAN ANGKASA MAS 6,
KAWASAN PERINDUSTRIAN TEBRAU 2,
81100 JOHOR BAHRU,JOHOR.

TEL: 07- 355 5111
FAX: 07- 3541648

ELECTRICAL CONTRACTOR

Kejuruteraan Broad–Way Sdn. Bhd.
NO.29, JALAN JINTAN, TEL: 03–91317672
TAMAN SUPREME, CHERAS, FAX: 03–91319735
56100, KUALA LUMPUR. EMAIL: k_broadway_sb@yahoo.com

ELECTRICAL INSTALLATION
SINGLELINE DIAGRAM
- SSB AND DB ZONE 3

Disemak oleh	CHAN KENG ANN		
Dilukis oleh	CHAN		
Skala			
Revision	0		
Tarikh	DEC 2017		

NO. RUJUKAN NO. LUK.

KBSB/SEL-16424-SCH-E 05