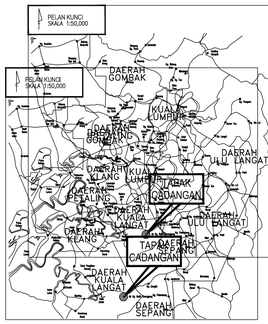

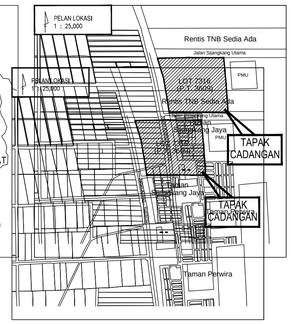

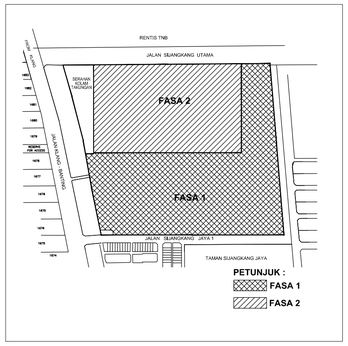

LEGEND

SYMBOL	DESCRIPTION
	6' X 4' X 4' ELECTRICAL MANHOLE
4B+1S	4 X 150mm PVC DUCTING + 1 X 100mm PVC DUCTING
3B	3 X 150mm PVC DUCTING
2B+1S	2 X 150mm PVC DUCTING + 1 X 100mm PVC DUCTING

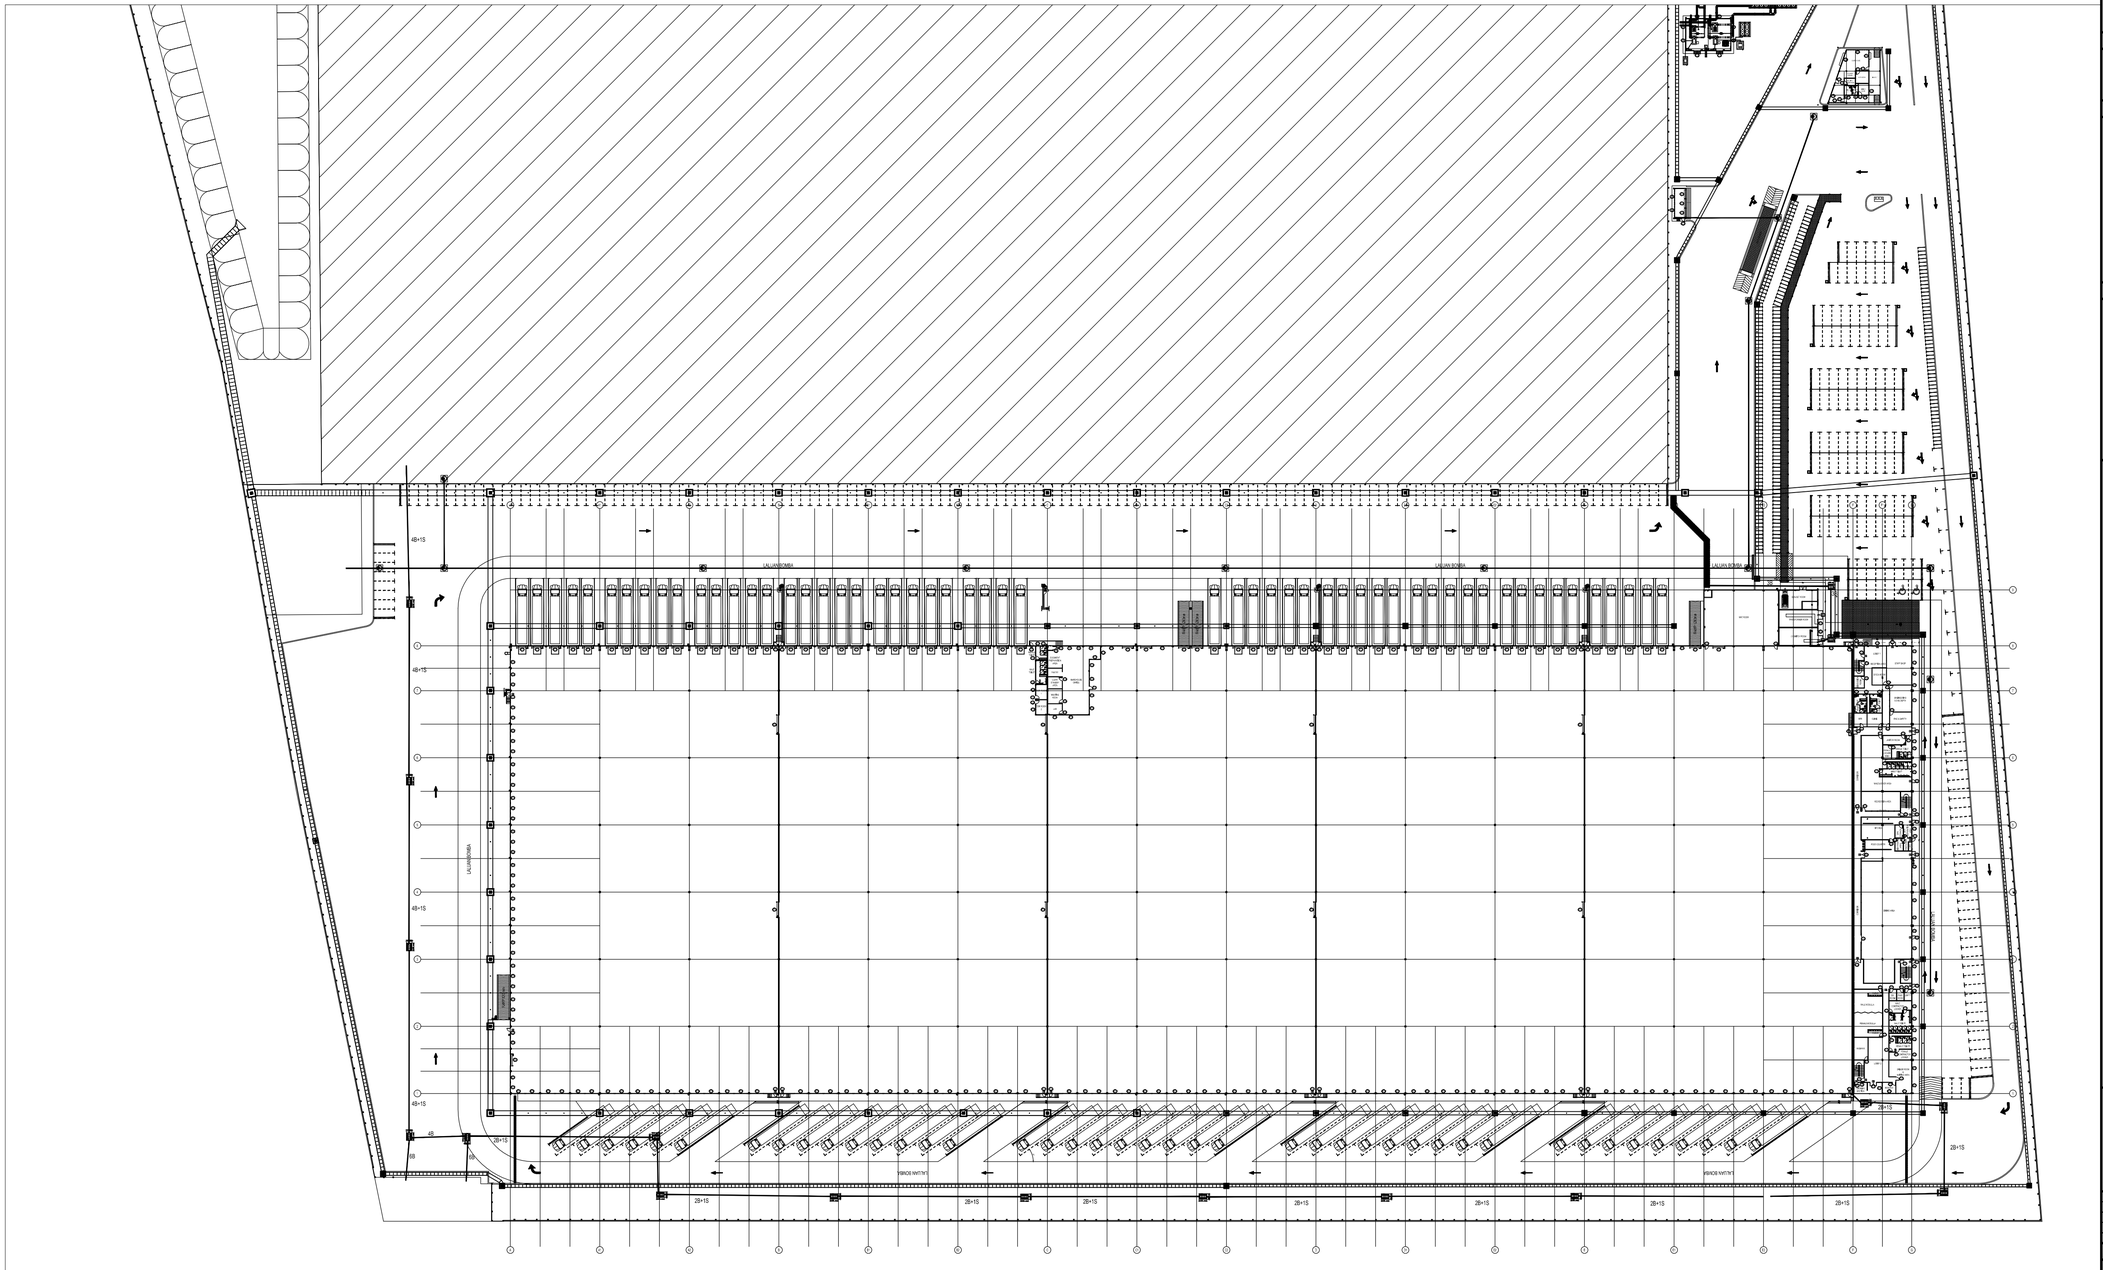

AS-BUILT DRAWING

TAJUK PROJEK

KERLULUSAN PELAN BANGUNAN BAGI :
CADANGAN PEMBANGUNAN MEMBINA GUDANG MERANGKUMI :-
1. FASA 1 - GUDANG 1 TINGKAT (120m X 360m)
DENGAN PEJABAT / BLOK SOSIAL
2 TINGKAT SERTA SEBUAH PENCAWANG
ELEKTRIK DAN SERAH SEBAHAGIAN
TANAH DIBAWAH SEKSYEN 200 KTN
UNTUK KOLAM TAKUNGAN (2.414 ekar)
DIATAS LOT 7316 (P.T. 3609)
JALAN KLANG - BANTING, MUKIM TELUK PANGLIMA GARANG, DAERAH KUALA LANGAT, SELANGOR DARUL EHSAN.

UNTUK TETUAN : RHB TRUSTEES BERHAD.
(AS TRUSTEE FOR AXIS REAL ESTATE INVESTMENT TRUST)

TANDATANGAN PEMAJU

MR. TONY CHIENG SIONG UNG NO K.P : 730508-13-5227

(JAWATAN : PENGARAH URUSAN)

RHB TRUSTEES BERHAD (573019-U)
(as trustee for AXIS-REIT)
LEVEL 11, TOWER ONE,
RHB CENTRE , JALAN TUN RAZAK,
50400 KUALA LUMPUR, MALAYSIA.
TEL:- +603-9280 8799 FAX :- +603-9280 8796

MAKLUMAT ARKITEK

TANDATANGAN ARKITEK

LEMBAGA ARKITEK MALAYSIA

OOI KOOI KEAT K/P: 720817-07-5361
AR. OOI KOOI KEAT
ARKITEK PROFESIONAL
No. Pendaftaran LAM : A/O 61
KOOI KEAT ARCHITECT
no.19, taman bukit dumbar, 11600 penang, malaysia.
tel : 04 - 659 9987 fax : 04 - 656 8478 e-mail : keatarch@gmail.com

"SAYA MEMPERAKUI BAHAWA BUTIRAN-BUTIRAN DALAM PELAN-PELAN ADALAH MENURUT KEHENDAK-KEHENDAK UNDANG-UNDANG KECIL BANGUNAN SERAGAM SELANGOR 1986 DAN SAYA SETUJU TERIMA TANGGUNG JAWAB PENUH DENGAN SEWAJARNYA."

TANDATANGAN JURUTERA MEKANIKAL & ELEKTRIKAL

HAN YANG CONSULTANCY SDN BHD
MECHANICAL & ELECTRICAL CONSULTING ENGINEERS
12-B, Medan Angsana 2,
11500 Bandar Baru Ayer Itam,
Pulau Pinang.
Tel: 04-8294489 Fax: 04-8292289
E-mail : hanyang.sdn.bhd@gmail.com

MAIN CONTRACTOR :

AME CONSTRUCTION SDN BHD
NO 18 JALAN ANGKASA MAS 6,
KAWASAN PERINDUSTRIAN TEBRAU 2,
81100 JOHOR BAHRU,JOHOR.
TEL: 07- 355 5111
FAX: 07- 3541648

ELECTRICAL CONTRACTOR

Kejuruteraan Broad-Way Sdn. Bhd.
NO.29, JALAN JINTAN,
TAMAN SUPREME, CHERAS,
56100, KUALA LUMPUR.
TEL: 03-91317672
FAX: 03-91319735
EMAIL: k_broadway_sb@yahoo.com

TAJUK KECIL LUKISAN :

ELECTRICAL INSTALLATION
SITE PLAN, LOCATION PLAN & KEY PLAN
ELECTRICAL MANHOLE & DUCTING LAYOUT

This drawing is copyright of KOOI KEAT ARCHITECT. All Rights Reserv

Disemak oleh			
Dilukis oleh	CHAN		
Skala			
Revision	00		
Tarikh	DEC 2017		

NO. RUJUKAN	NO. LUK.
KBSB-SEL-16424-ALL	02