


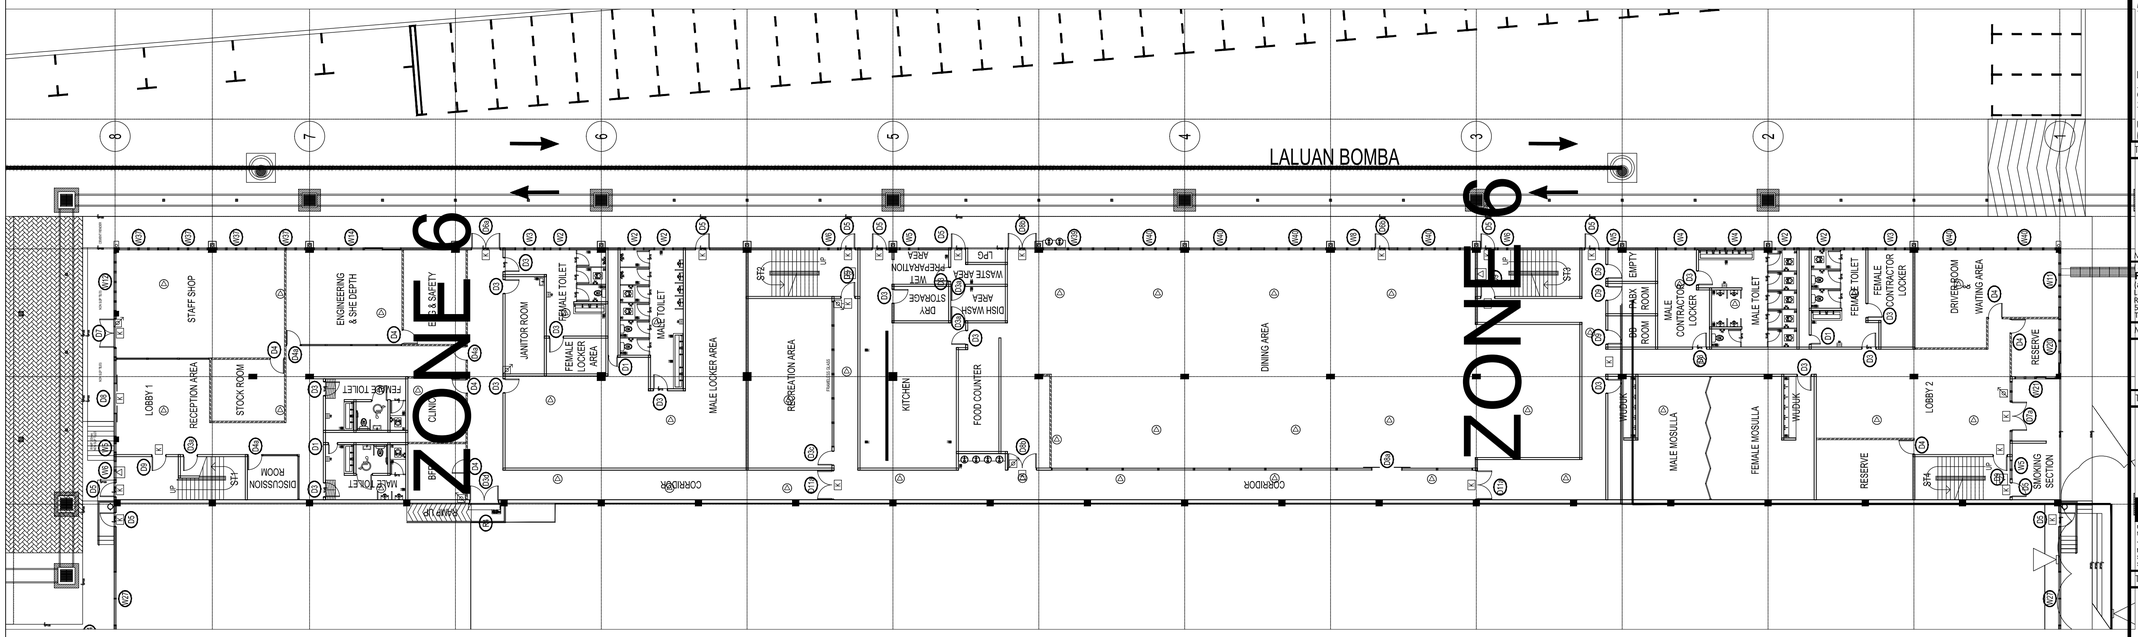


# AS-BUILT DRAWING

TAJUK PROJEK

KERLULUSAN PELAN BANGUNAN BAGI :
CADANGAN PEMBANGUNAN MEMBINA GUDANG
MERANGKUMI :-
1. FASA 1 - GUDANG 1 TINGKAT ( 120m X 360m )
DENGAN PEJABAT / BLOK SOSIAL
2 TINGKAT SERTA SEBUAH PENCAWANG
ELEKTRIK DAN SERAH SEBAHAGIAN
TANAH DIBAWAH SEKSYEN 200 KTN
UNTUK KOLAM TAKUNGAN ( 2.414 ekar )
DIATAS LOT 7316 ( P.T. 3609 )
JALAN KLANG - BANTING, MUKIM TELUK PANGLIMA
GARANG, DAERAH KUALA LANGAT,
SELANGOR DARUL EHSAN.

UNTUK TETUAN : RHB TRUSTEES BERHAD.
(AS TRUSTEE FOR AXIS REAL ESTATE INVESTMENT TRUST )

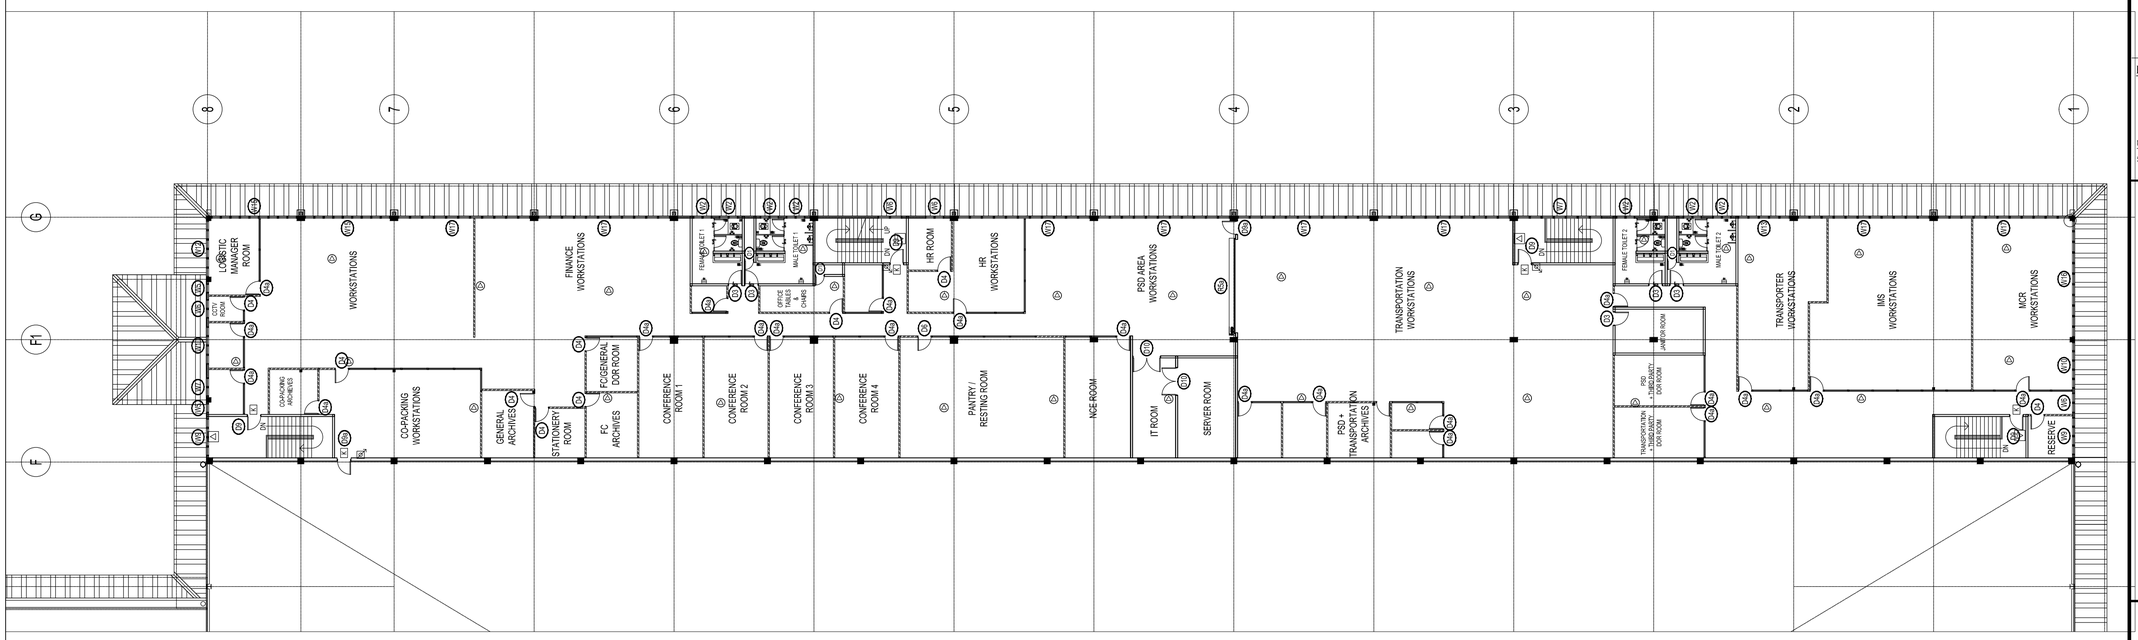TANDATANGAN PEMAJU

MR. TONY CHIENG SIONG UNG NO K.P : 730508-13-5227
( JAWATAN : PENGARAH URUSAN )
**RHB TRUSTEES BERHAD (573019-U)**
as trustee for AXIS-REIT)
LEVEL 11, TOWER ONE,
RHB CENTRE , JALAN TUN RAZAK,
50400 KUALA LUMPUR, MALAYSIA.
TEL:- +603-9280 8799 FAX :- +603-9280 8796

MAKLUMAT ARKITEK

TANDATANGAN ARKITEK

LEMBAGA ARKITEK MALAYSIA

OOI KOOI KEAT K/P: 720817-07-5361
AR. OOI KOOI KEAT
ARKITEK PROFESIONAL
No. Pendaftaran LAM : A/D 61
KOOI KEAT ARCHITECT
no.19, taman bukit dumbar, 11600 penang, malaysia.
tel : 04 - 659 9987 fax : 04 - 656 8478 e-mail : keatarch@gmail.com
" SAYA MEMPERAKUI BAHAWA BUITIRAN-BUITIRAN DALAM PELAN-PELAN ADALAH MENURUT KEHENDAK-KEHENDAK UNDANG-UNDANG KECIL BANGUNAN SERAGAM SELANGOR 1986 DAN SAYA SETUJU TERIMA TANGGUNG JAWAB PENUH DENGAN SEWAJARNYA."

TANDATANGAN JURUTERA MEKANIKAL & ELEKTRIKAL

HAN YANG CONSULTANCY SDN BHD
MECHANICAL & ELECTRICAL CONSULTING ENGINEERS
12-B, Medan Angsana 2,
11500 Bandar Baru Ayer Itam,
Pulau Pinang.
Tel: 04-8294489 Fax: 04-8292289
E-mail : hanyang.sdn.bhd@gmail.com

MAIN CONTRACTOR :

AME CONSTRUCTION SDN BHD

NO 18 JALAN ANGKASA MAS 6,
KAWASAN PERINDUSTRIAN TEBRAU 2,
81100 JOHOR BAHRU,JOHOR.

TEL: 07- 355 5111
FAX: 07- 3541648

ELECTRICAL CONTRACTOR

Kejuruteraan Broad-Way Sdn. Bhd.

NO.29, JALAN JINTAN, TEL: 03-91317672
TAMAN SUPREME, CHERAS, FAX: 03-91319735
56100, KUALA LUMPUR. EMAIL: k_broadway_sb@yahoo.com

PUBLIC ADDRESS INSTALLATION
OFFICE LAYOUT
ZONE 6-7

| | | | |
|---|---|---|---|
| Disemak oleh | CHAN KENG ANN | | |
| Dilukis oleh | CHAN | | |
| Skala | | | |
| Revision | 0 | | |
| Tarikh | DEC 2017 | | |

NO. RUJUKAN: KBSB/SEL-16424-PA

NO. LUK.: 02