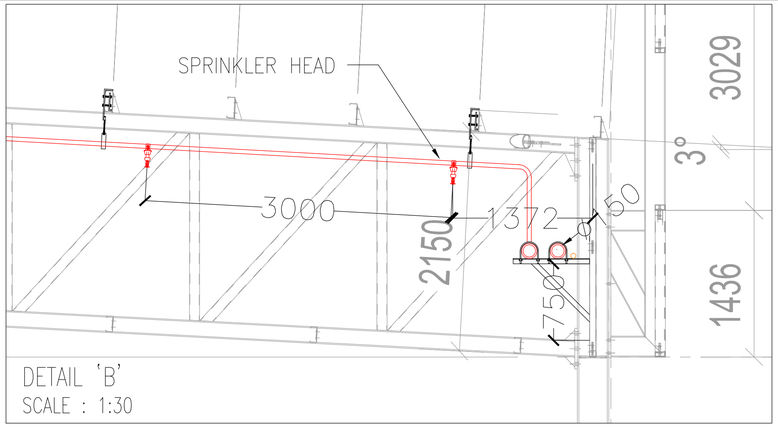

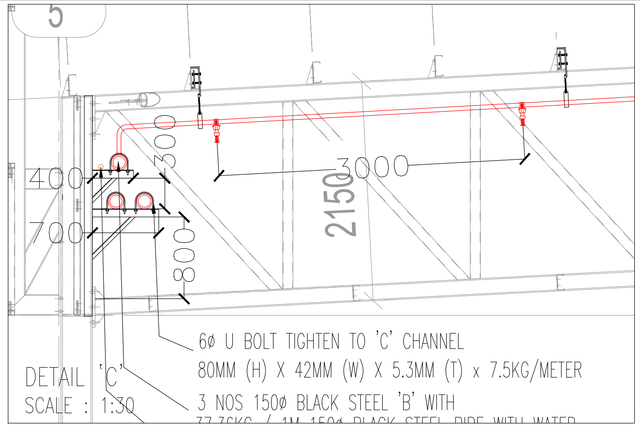

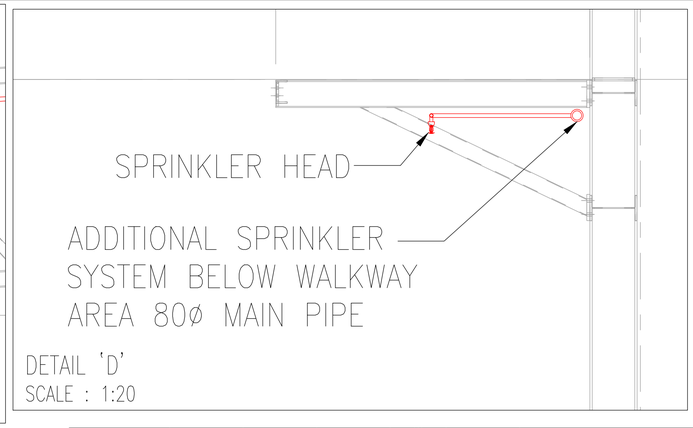

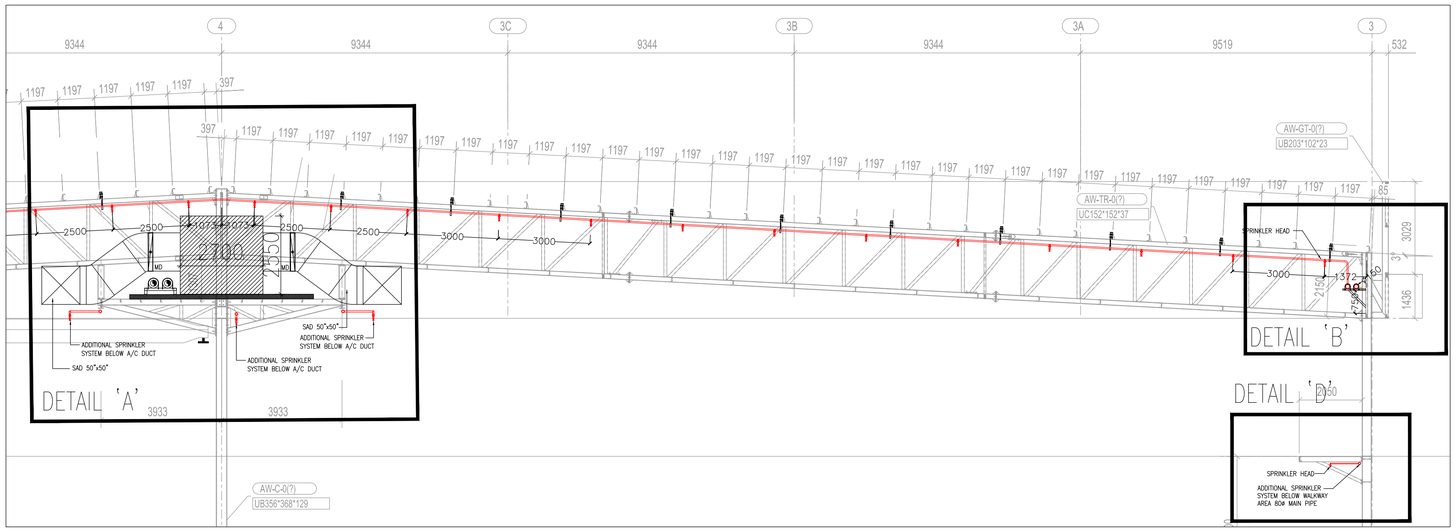

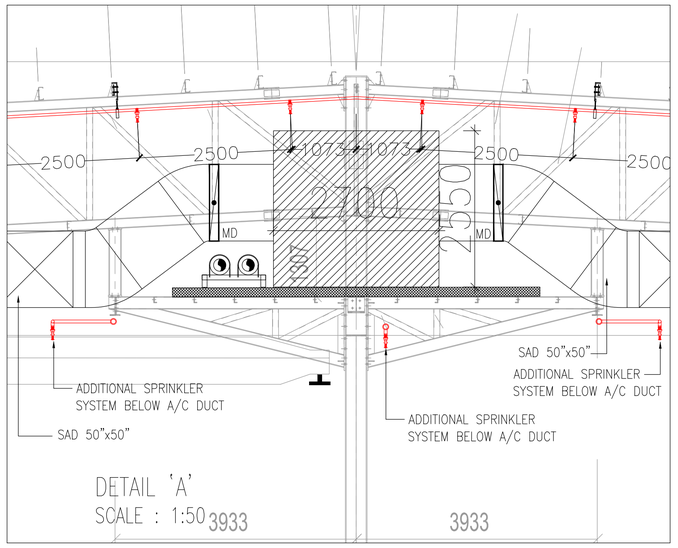

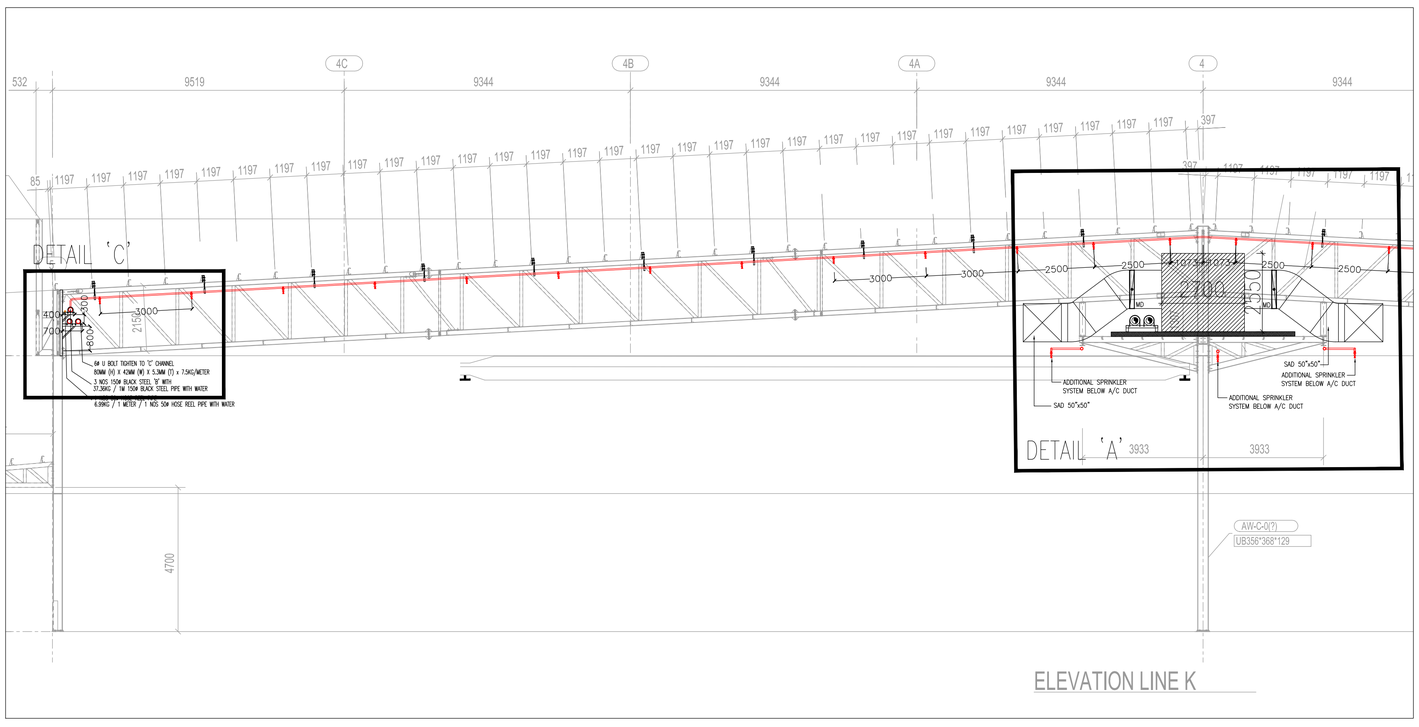

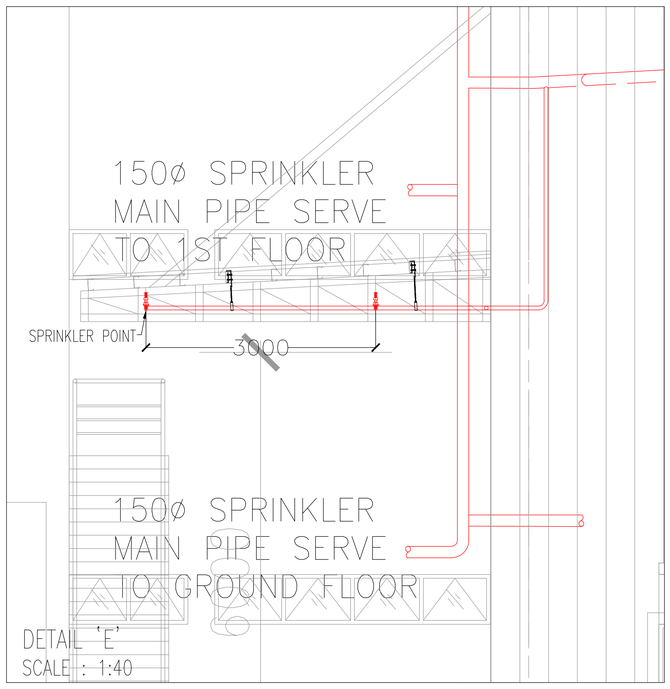

AS-BUILT DRAWING

TAJUK PROJEK :

PERMOHONAN KEBENARAN MERANCANG PENDIRIAN BANGUNAN BAGI CADANGAN PEMBANGUNAN KILANG PENGELUARAN KOMPONEN KAPAL TERBANG DI ATAS SEBAHAGIAN LOT 1210, SEKSYEN U3, 40150 MUKIM DAMANSARA, DAERAH PETALING, SELANGOR DARUL EHSAN.

UNTUK TETUAN :
RHB TRUSTEES BERHAD
(As Trustee for Axis Real Estate Investment Trust)

PEMILIK TANAH :

MALAYSIA AIRPORTS HOLDING BERHAD (MAHB) (467092-W)
MALAYSIA AIRPORTS CORPORATE OFFICE,
PERSIARAN KORPORAT KLIA,
64000 KLIA, SEPANG,
SELANGOR DARUL EHSAN
Tel: +603 8777 7000 Fax: +603 8777 7589

PEMILIK BANGUNAN :

RHB TRUSTEES BERHAD (573019-U)
(As Trustee for Axis Real Estate Investment Trust)
TINGKAT 11, TOWER ONE,
RHB CENTRE, JALAN TUN RAZAK,
50400 KUALA LUMPUR,
WILAYAH PERSEKUTUAN KUALA LUMPUR.
Tel: +603 9280 8799 Fax: +603 9280 8796

T.T ARKITEK :

KOO I KEAT ARCHITECT
no.19, taman bukit dumbar, 11600 penang, malaysia.
tel : 04 - 659 9987 fax : 04 - 656 8478 e-mail : kooikeat @ kooikeatarchitect.com.my

Ar. Ooi Kooi Keat
ARKITEK
No. Pendaftaran LAM : A/O 61

MAIN CONTRACTOR :

AME CONSTRUCTION SDN BHD
NO 18 JALAN ANGKASA MAS 6,
KAWASAN PERINDUSTRIAN TEBRAU 2,
81100 JOHOR BAHRU,JOHOR.
TEL: 07- 355 5111
FAX: 07- 3541648

PERUNDING M & E :

HAN YANG CONSULTANCY SDN BHD
MECHANICAL & ELECTRICAL CONSULTING ENGINEERS
Tingkat 1, No. 19, Lorong Desa Pauh 1,
Taman Desa Pauh, 13700 Perai,
Pulau Pinang.
Tel: 04-3979100 Fax: 04-3979101
E-mail : hanyang.sdn.bhd@gmail.com

FIRE PROTECTION SYSTEM

TAJUK LUKISAN:

DETAILS DRAWING NO.2

- CANOPY AREA
- WAREHOUSE

SCALE :	1:100
DATE :	JANUARY 2019
DRAWING BY :	FRANCIESE KANG
CHEK BY :	STEVEN
DRAWING NO :	3445/NF/AAC/2018-DTL-2